



1 PLANTA BAIXA - PAVIMENTO TIPO
 CONDOMÍNIO JARDINS DO TURU 3
 Escala: 1/75

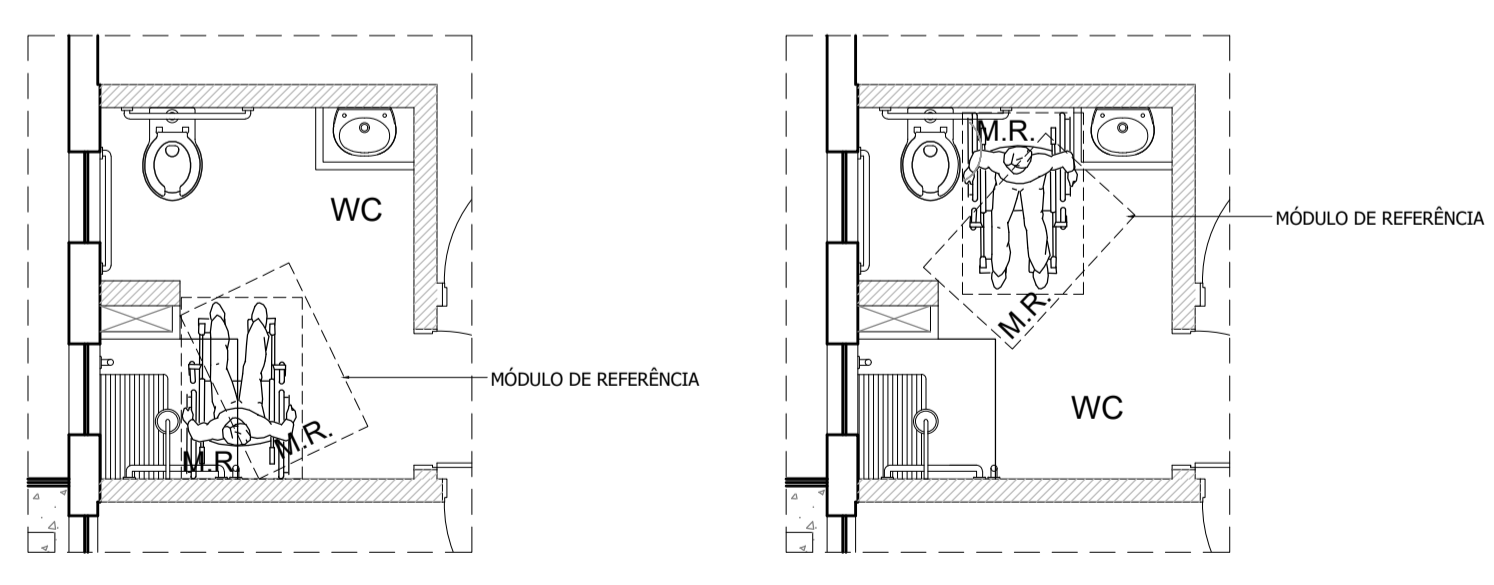

2 DETALHE 01 - BANHEIRO P.C.D.
 CONDOMÍNIO JARDINS DO TURU 3
 Escala: 1/50

QUADRO DE ESPECIFICAÇÕES

N - PISO
1 - PISO PORCELANATO
2 - PISO CIMENTADO LISO
Δ - PAREDE
1 - REVESTIMENTO EM PASTA DE GESSO E PINTURA PVA
2 - REVESTIMENTO CERÂMICO ATÉ O TETO
3 - PINTURA EM TEXTURA ACRÍLICA SOBRE REBOCO DE CIMENTO E AREIA
N - TETO
1 - LAJE REVESTIDA COM PASTA DE GESSO E PINTURA PVA
2 - FORRO EM PLACAS DE GESSO COM PINTURA PVA
3 - LAJE COM PINTURA PVA SOBRE REBOCO DE CIMENTO E AREIA

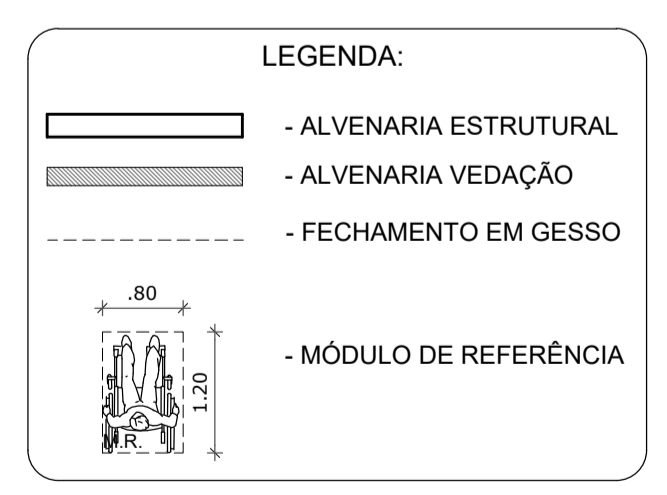

QUADRO DE ÁREAS

APARTAMENTO	ÁREA ÚTIL	ÁREA CONSTRUÍDA	DESCRIÇÃO
APTO TIPO 1	45,86m²	54,78m²	02 QUARTOS E 02 BWCs
APTO TIPO 2 - P.C.D.	52,43m²	61,05m²	02 QUARTOS E 01 BWC
ÁREA CONSTRUÍDA TERREO		572,37m²	
ÁREA CONSTRUÍDA TIPO		567,02m² x 3 PAV. = 1.701,06m²	
ÁREA CONSTRUÍDA DO BLOCO		2.341,59m² (TERREO + TIPO + CAIXA D'ÁGUA + BARRILETE)	
ÁREA CONSTRUÍDA BARRILETE		34,08m²	
ÁREA CONSTRUÍDA CAIXA D'ÁGUA		34,08m²	

QUADRO DE ESQUADRIAS

PORTAS					
Nº	DIMENSÕES (m)	TIPO	TÉRREO	TIPO x3	TOTAL
P1	1,80 x 2,10	PORTA DE CORRER, EM ALUMÍNIO ANODIZADO BRANCO E VIDRO TEMPERADO	04	12	16
P2	1,40 x 2,10	PORTA DE CORRER, EM ALUMÍNIO ANODIZADO BRANCO E VIDRO TEMPERADO	04	12	16
P3	1,40 x 2,10	PORTA DE ABRIR, EM ALUMÍNIO ANODIZADO BRANCO VENEZIADO E VIDRO LISO	01	-	01
P4	0,90 x 2,10	PORTA LISA DE ABRIR, SEMI OCA CAPEADA	16	48	64
P5	0,90 x 2,10	PORTA DE ABRIR, EM ALUMÍNIO ANODIZADO BRANCO VENEZIADO E VIDRO LISO	04	12	16
P6	0,80 x 2,10	PORTA LISA DE ABRIR, SEMI OCA CAPEADA	04	12	16
P7	0,70 x 2,10	PORTA LISA DE ABRIR, SEMI OCA CAPEADA	08	24	32
P8	0,70 x 2,10	PORTA DE ABRIR, EM ALUMÍNIO ANODIZADO BRANCO VENEZIADO E VIDRO LISO	04	12	16
P9	0,60 x 2,10	PORTA LISA DE ABRIR, SEMI OCA CAPEADA	08	24	32

JANELAS						
Nº	DIMENSÕES (m)	TIPO	PEITORIL (m)	TÉRREO	TIPO x3	TOTAL
J1	1,40 x 1,10	JANELA DE CORRER, EM ALUMÍNIO ANODIZADO BRANCO E VIDRO LISO	1,00	10	30	43
J2	1,40 x 1,10	JANELA DE CORRER, EM ALUMÍNIO ANODIZADO BRANCO E VIDRO LISO COM VIDRO SUNLIGHT	1,00	02	06	08
J3	1,30 x 1,10	JANELA DE CORRER, EM ALUMÍNIO ANODIZADO BRANCO E VIDRO LISO	1,00	04	12	16
J4	0,60 x 0,60	BASCULANTE MAXIM-AR EM ALUMÍNIO ANODIZADO BRANCO E VIDRO LISO ÂNGULO DE INCLINAÇÃO DA ABERTURA = 90°	1,50	08	24	32
J5	0,60 x 0,60	BASCULANTE MAXIM-AR EM ALUMÍNIO ANODIZADO BRANCO E VIDRO LISO ÂNGULO DE INCLINAÇÃO DA ABERTURA = 90° COM VIDRO SUNLIGHT	1,50	04	12	16
J6	0,70 x 0,60	BASCULANTE MAXIM-AR EM ALUMÍNIO ANODIZADO BRANCO E VIDRO LISO ÂNGULO DE INCLINAÇÃO DA ABERTURA = 90°	1,50	04	12	16

QUADRO						
Nº	DIMENSÕES (m)	TIPO	PEITORIL (m)	TÉRREO	TIPO x3	TOTAL
Q1	1,20 x 1,00	QUADRO EM ALUMÍNIO COM VIDRO ARAMADO	1,50	-	03	03

- NOTAS:**
- BANCADA EM GRANITO CINZA ANDORINHA;
 - PEITORIS E SOLEIRAS EM GRANITO CINZA ANDORINHA;
 - LOUÇAS BRANCAS;
 - TANQUE 20L EM LOUÇA BRANCA;
 - METAIS EM PVC CROMADO;
 - DIVISÓRIA COZINHA/ÁREA DE SERVIÇO EM GRANITO CINZA ANDORINHA (0,50 x 0,03 x 1,30m).
- NOTAS:**
- 1 - MEDIDAS EM METRO, EXCETO ANOTADOS.
 - 2 - CONFERIR COTAS NO LOCAL.
 - 3 - CONFERIR COTAS E NÍVEIS PELO LEVANTAMENTO PLANALTIMÉTRICO.
 - 4 - PARA VOLUME (DIMENSÕES) E ALTURA DA CAIXA D'ÁGUA VER PROJETO HIDRÁULICO.
 - 5 - TODOS OS MÓVEIS DESENHADOS SÃO APENAS REFERÊNCIAS P/ LOCAÇÃO DE TOMADAS NÃO FAZENDO PARTE INTEGRANTE DESTA PROJETO.
 - 6 - A ALTURA DO BARRILETE DEVE SER FORNECIDA PELO ENGENHEIRO RESPONSÁVEL.
 - 7 - PARA DIMENSIONAMENTO DE ESQUADRIAS, CONFERIR DETALHES.
 - 8 - A ALTURA E LARGURA DA CALHA DEVE SER FORNECIDA PELO ENGENHEIRO RESPONSÁVEL.
 - 9 - CONFIRMAR A ALTURA COM FORNECEDOR DO ELEVADOR.
- NOTAS:**

CONTROLE DE REVISÕES

Nº	DATA	DESENHISTA	DESCRIÇÃO DAS REVISÕES
07	31/10/2024	JULIANA	as built
06	29/09/2022	LAYLSON	ajuste no quadro de esquadrias
05	07/04/2021	JULIANA	indicação das cotas de níveis
04	10/12/2020	MELO	alteração ângulo de abertura da janela basculante do banheiro
03	30/11/2020	JULIANA	alteração da área do barrilete e da caixa d'água
02	19/10/2020	SARA	alteração do apartamento tipo 02 e área construída do bloco
01	29/04/2020	SARA	alteração da área do barrilete e da caixa d'água
00	04/02/2020	SARA	emissão inicial

GRUPO DIMENSÃO

EMPREENDIMENTO:
CONDOMÍNIO JARDINS DO TURU 3
 Rua Existente, S/Nº, Turu - São Luis/MA

PROJETO:
ARQUITETÔNICO

TÍTULO:
 - BLOCO TIPO P.C.D.
 - PLANTA BAIXA - TIPO
 - QUADROS DE ÁREAS - ESQUADRIAS - ESPECIFICAÇÕES



AUTOR DO PROJETO:
NILZIMAR COSTA CHAVES
 ARQUITETA - CAU Nº AB9610-1

FASE:
AS BUILT

COORDENADOR(A):
NILZIMAR CHAVES

ESCALA: **1/75** FOLHA: **14/21**

RESPONSÁVEL:
NILZIMAR CHAVES

ARQUIVO:
 14-JARDINS 3-ARQ-AS BUILT-TP-PCD-TIPO-07