



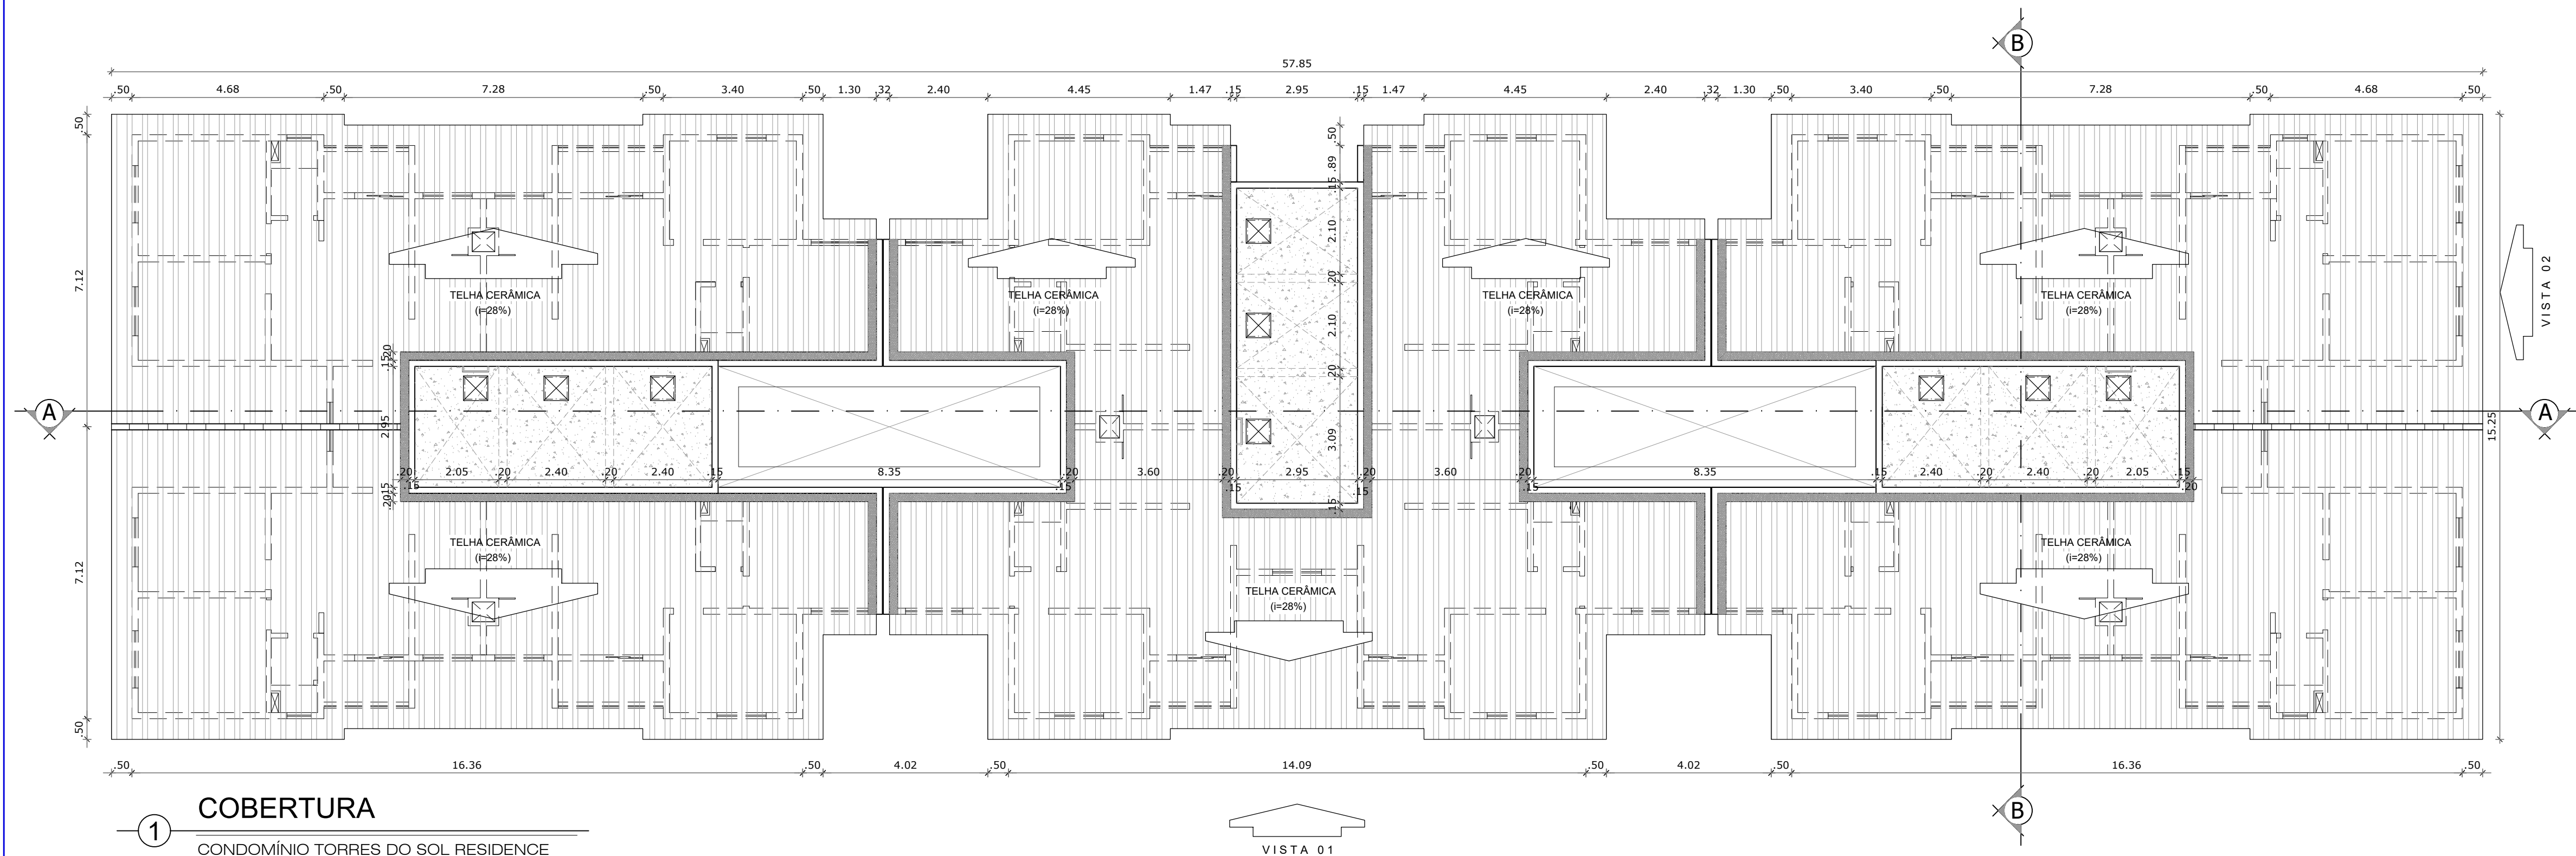


1 COBERTURA

CONDOMÍNIO TORRES DO SOL RESIDENCE
Escala: 1/100

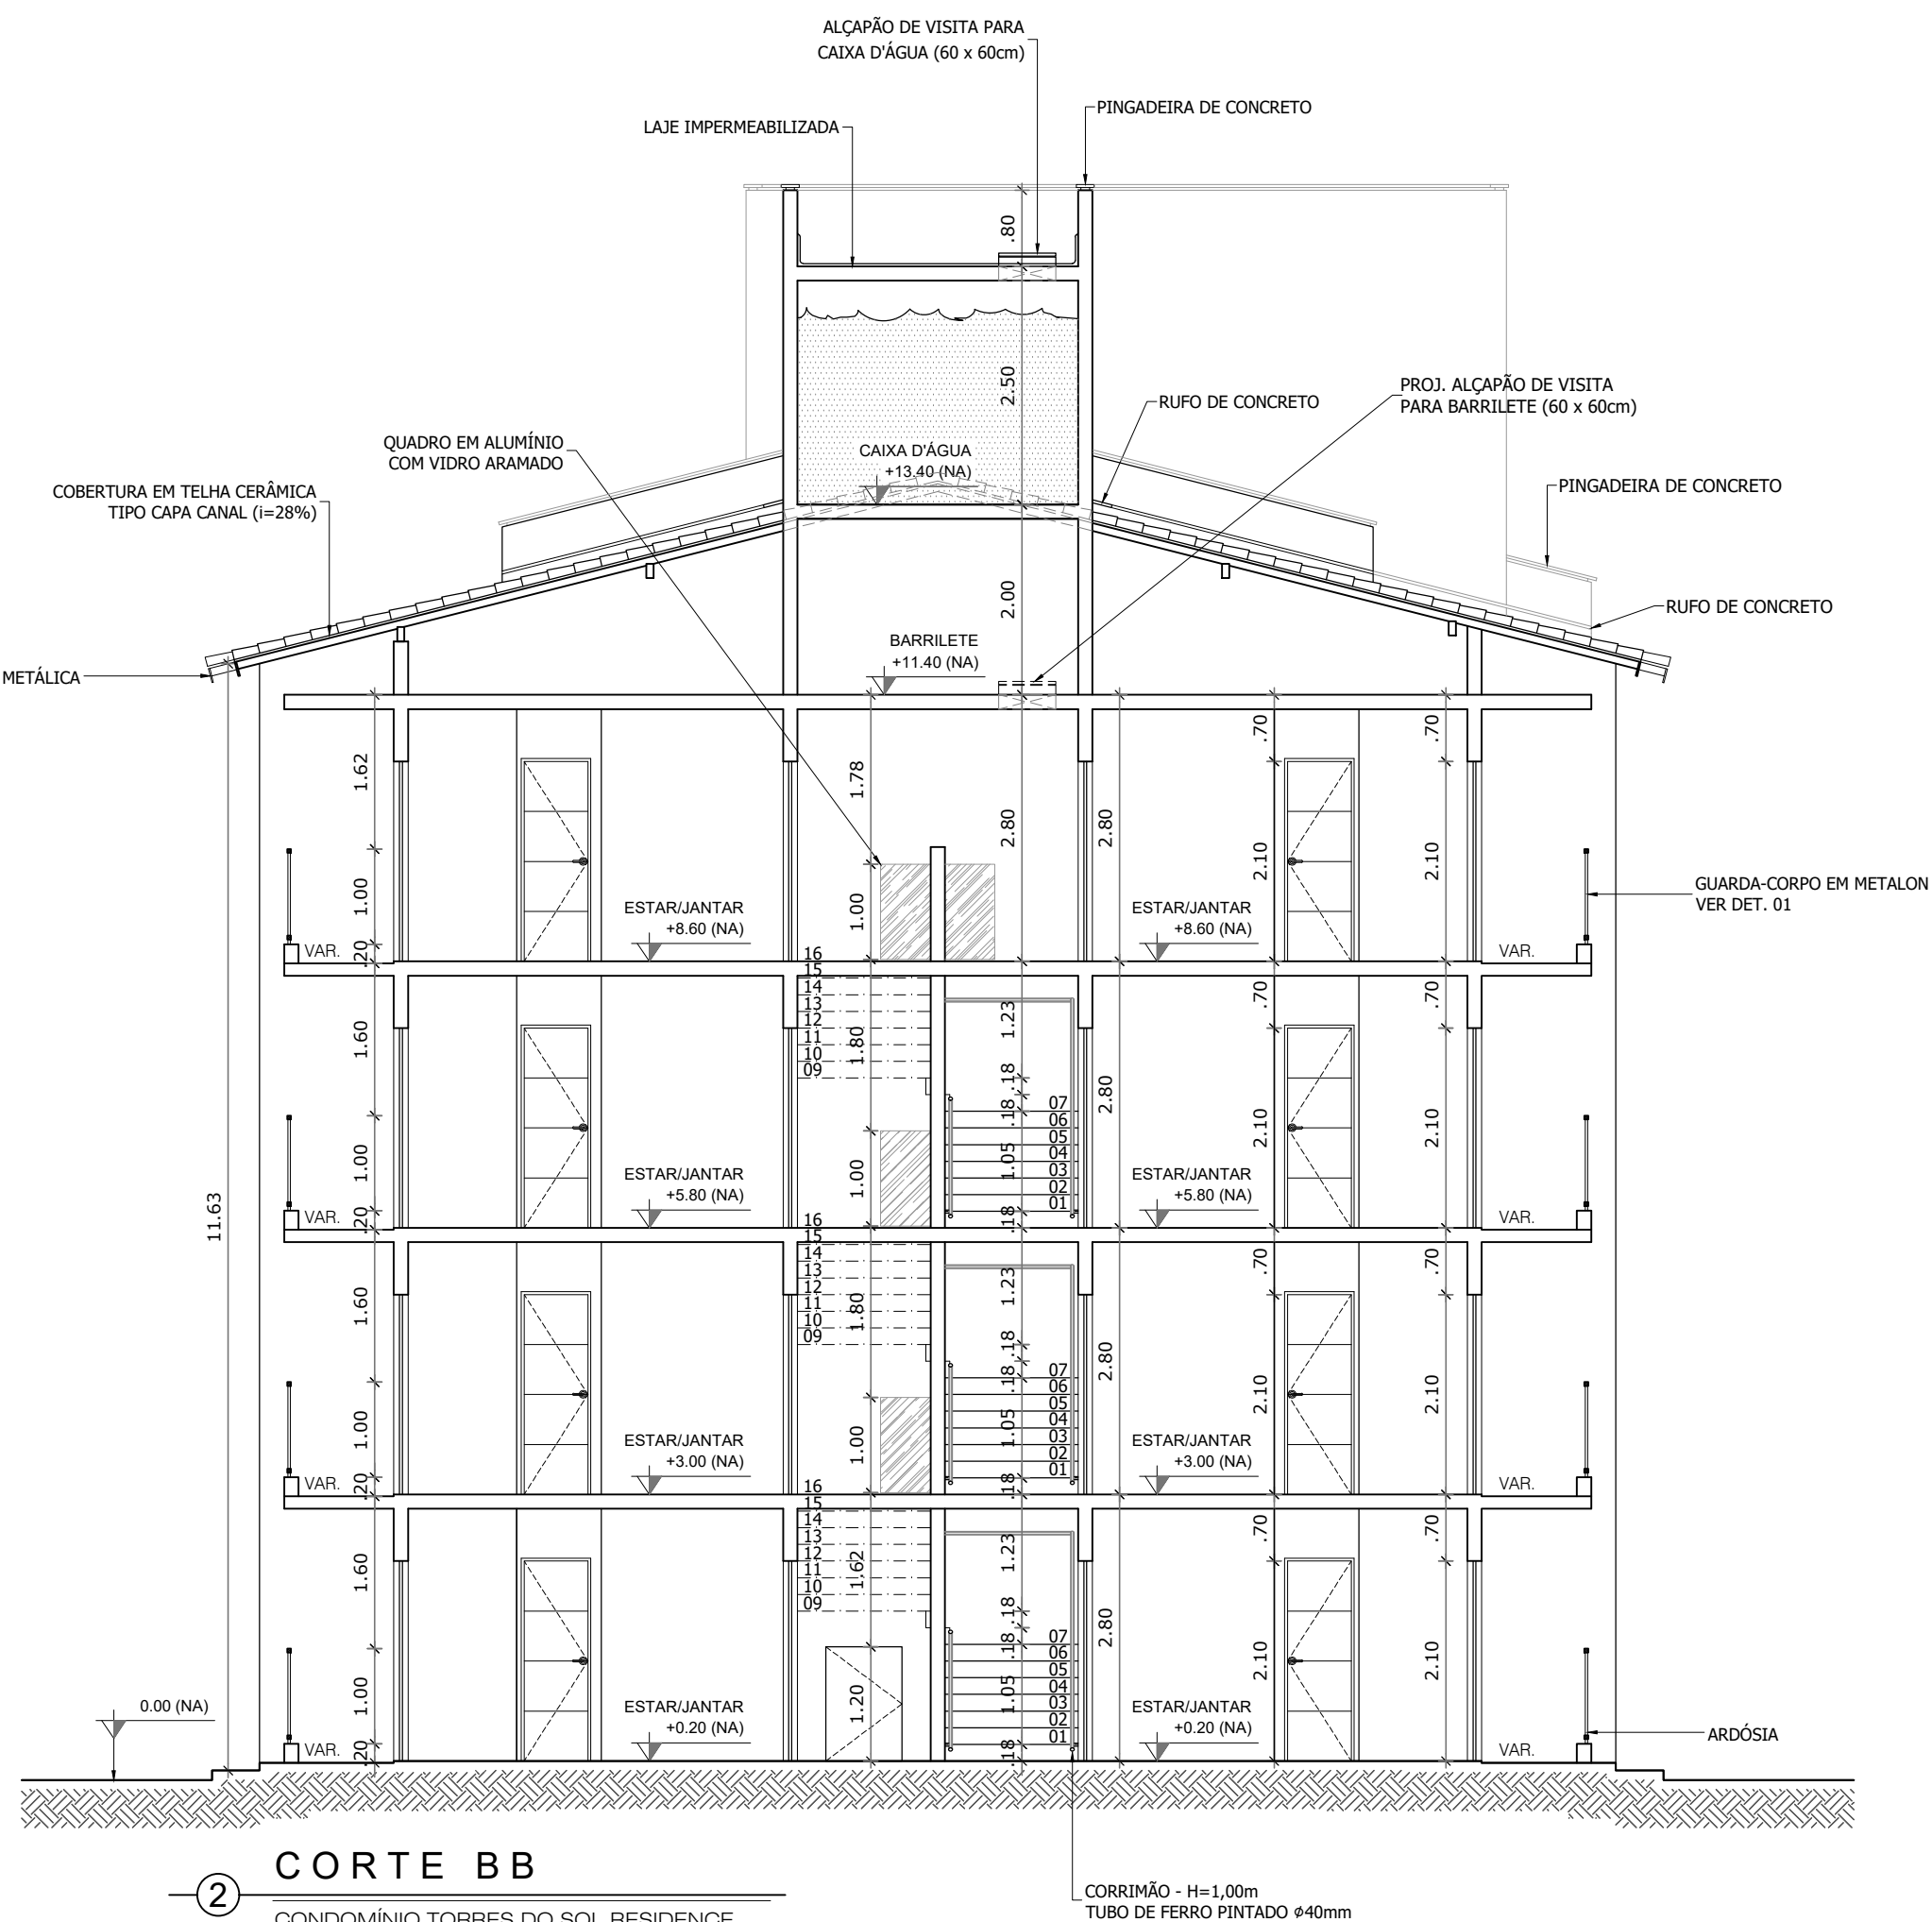


2 CORTE BB

CONDOMÍNIO TORRES DO SOL RESIDENCE
Escala: 1/75

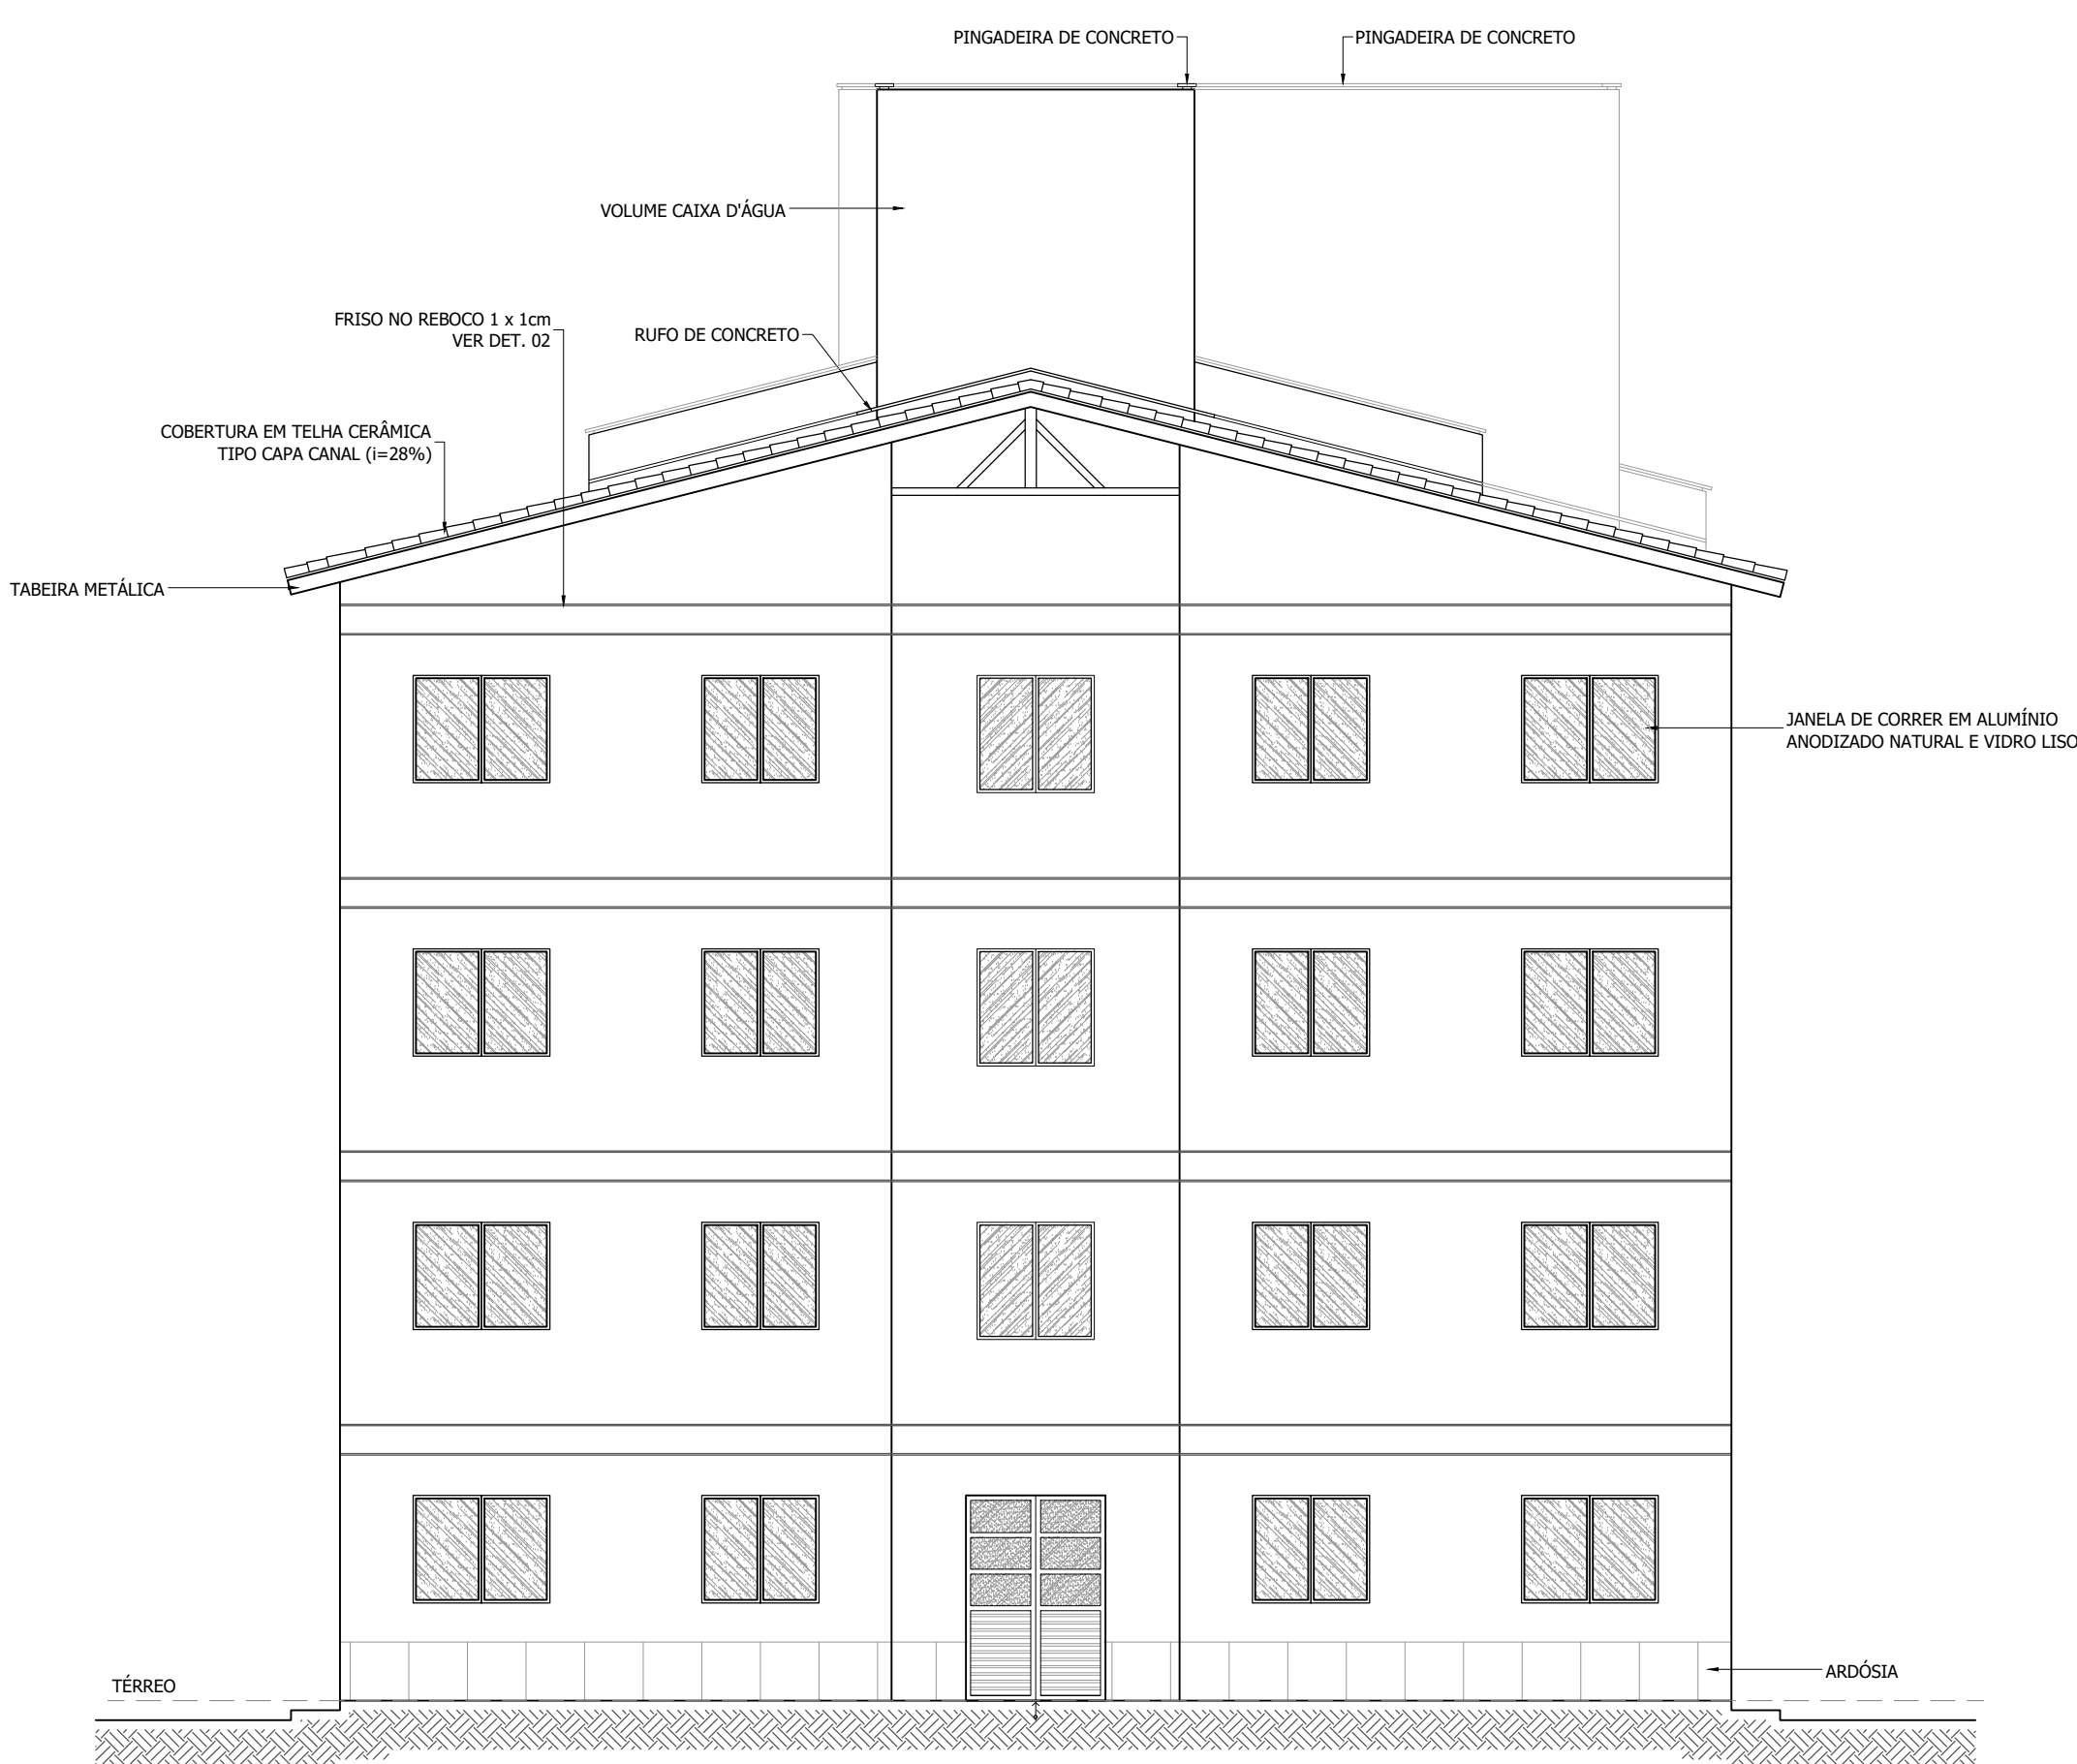

3 VISTA 02

CONDOMÍNIO TORRES DO SOL RESIDENCE
Escala: 1/75

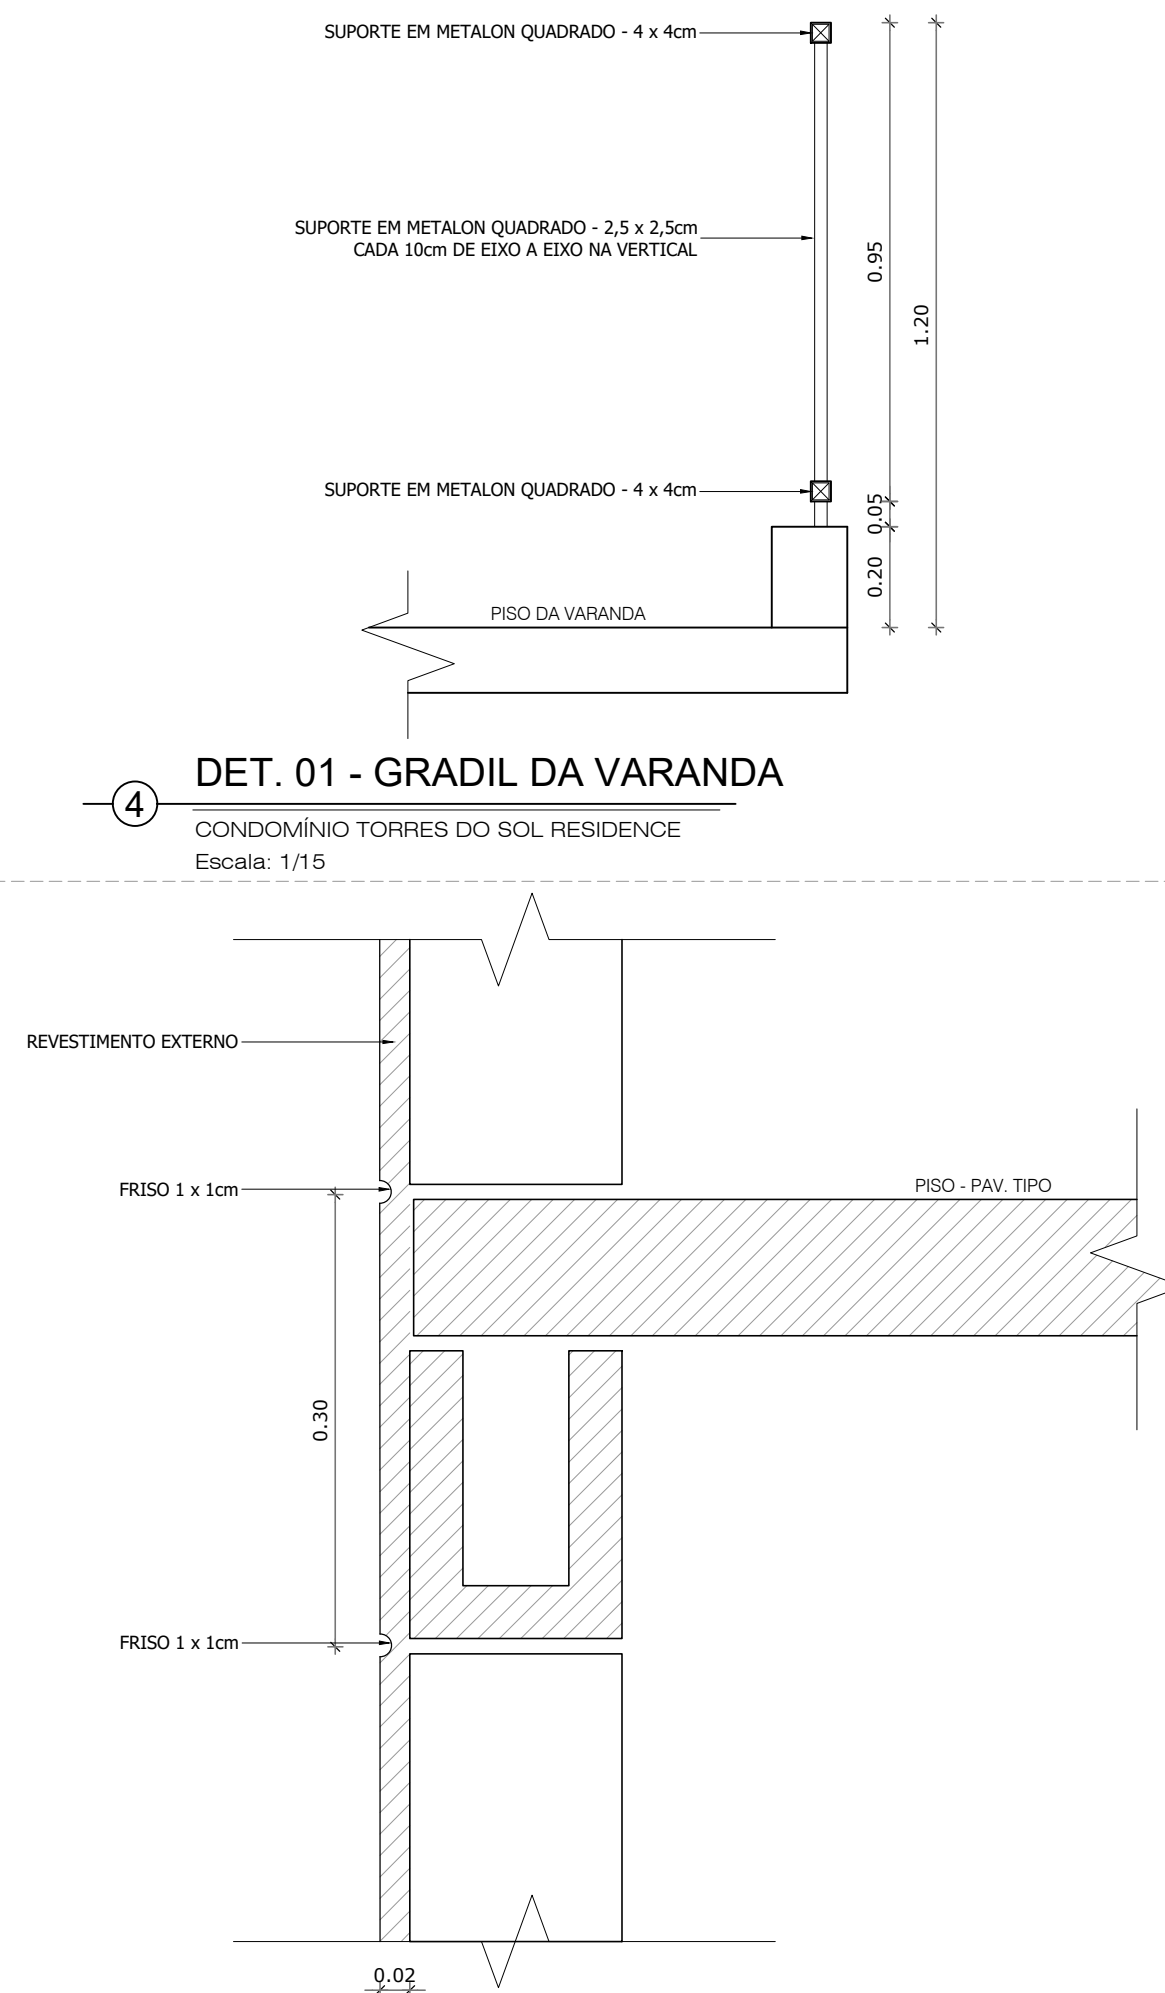

4 DET. 01 - GRADIL DA VARANDA

CONDOMÍNIO TORRES DO SOL RESIDENCE
Escala: 1/15



5 DET. 02 - FRISO FACHADA

CONDOMÍNIO TORRES DO SOL RESIDENCE
Escala: 1/15

NOTAS:

1- ESTE PROJETO FOI ELABORADO ATENDENDO AS SEGUINTE NORMAS:
NBR 15.575 - EDIFICAÇÕES HABITACIONAIS - DESEMPENHO;
NBR 9077 - SAÍDAS DE EMERGÊNCIA EM EDIFÍCIOS;
NBR 9050/2020 - ACESSIBILIDADE A EDIFICAÇÕES, MOBILIÁRIO, ESPAÇOS E EQUIPAMENTOS URBANOS;
NBR 14718/2019 - ESQUADRIAS - GUARDA-CORPO PARA EDIFICAÇÃO - REQUISITOS, PROCEDIMENTOS E MÉTODOS DE ENSAIO.

CARIMBO:

CONTROLE DE REVISÕES				
Nº	DATA	DESENHISTA	DESCRIÇÃO DAS REVISÕES	
04	07/10/2025	LEONARDO	as built	
03	28/10/2022	JULIANA	inclusão de normas técnicas (NBRs) na prancha	
02	24/10/2022	JULIANA	compatibilização com o planta baixa	
01	16/12/2020	ALEXIA	projeto executivo (deslocamento porta P1-VST2)	
00	21/08/2020	MELO	emissão inicial	

GRUPO DIMENSÃO		
EMPRESAMENTO:		
CONDOMÍNIO TORRES DO SOL RESIDENCE Rua Dep. Jaírzinho, S/Nº, Maiobinha - São José de Ribamar/MA		
PROJETO:		
ARQUITETÔNICO		

TÍTULO:	
- BLOCO TIPO 01	
- COBERTURA/CORTE BB/VISTA 02	
- DETALHES 01/02	

AUTOR DO PROJETO:		FASE:	
		AS BUILT	
		COORDENADOR(A):	
		NILZIMAR CHAVES	
		ESCALA:	FOLHA:
		1/75	04/13
RESPONSÁVEL:		ARQUIVO:	
NILZIMAR CHAVES		04-TORRES DO SOL RESIDENCE-AS BUILT-ARQ-TP01-COB-CRT-VST-F04	