


1 COBERTURA
 CONDOMÍNIO TORRES DO SOL RESIDENCE
 Escala: 1/75

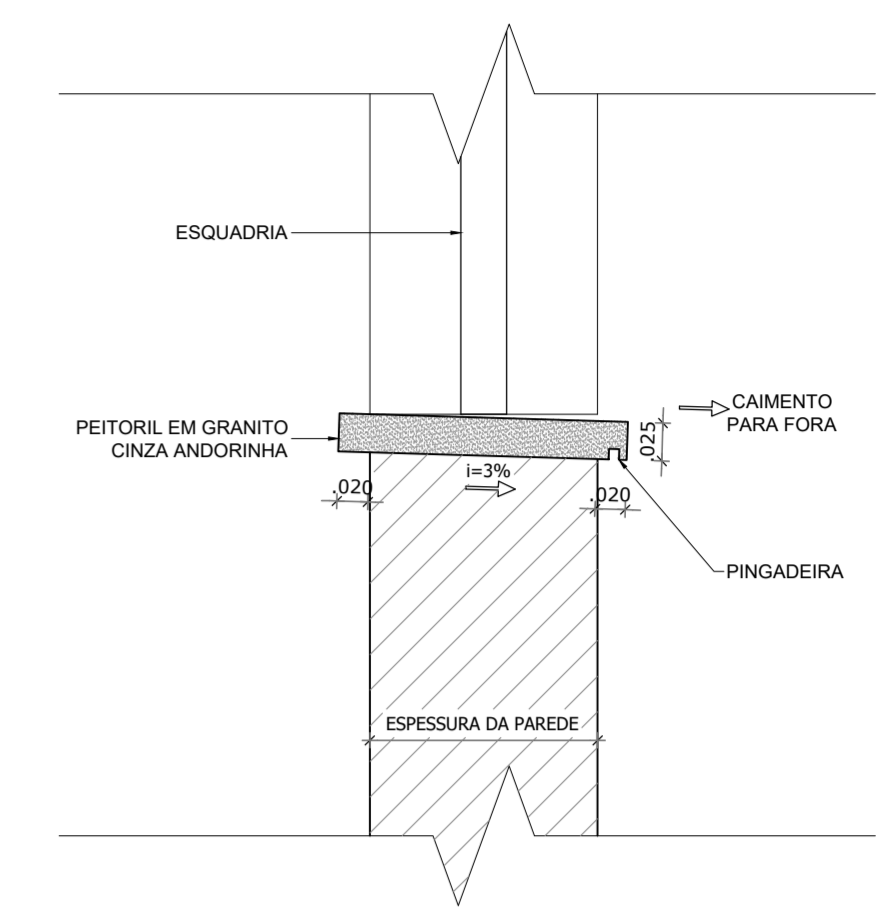


3 DET. 01 - PEITORIL
 CONDOMÍNIO TORRES DO SOL RESIDENCE
 Escala: 1/5

NOTAS:

- 1- ESTE PROJETO FOI ELABORADO ATENDENDO AS SEGUINTE NORMAS:
 NBR 15.575 - EDIFICAÇÕES HABITACIONAIS - DESEMPENHO;
 NBR 9077 - SAÍDAS DE EMERGÊNCIA EM EDIFÍCIOS;
 NBR 9050/2020 - ACESSIBILIDADE A EDIFICAÇÕES, MOBILIÁRIO, ESPAÇOS E EQUIPAMENTOS URBANOS;
 NBR 14718/2019 - ESQUADRIAS - GUARDA-CORPO PARA EDIFICAÇÃO - REQUISITOS, PROCEDIMENTOS E MÉTODOS DE ENSAIO.

CARIMBO:

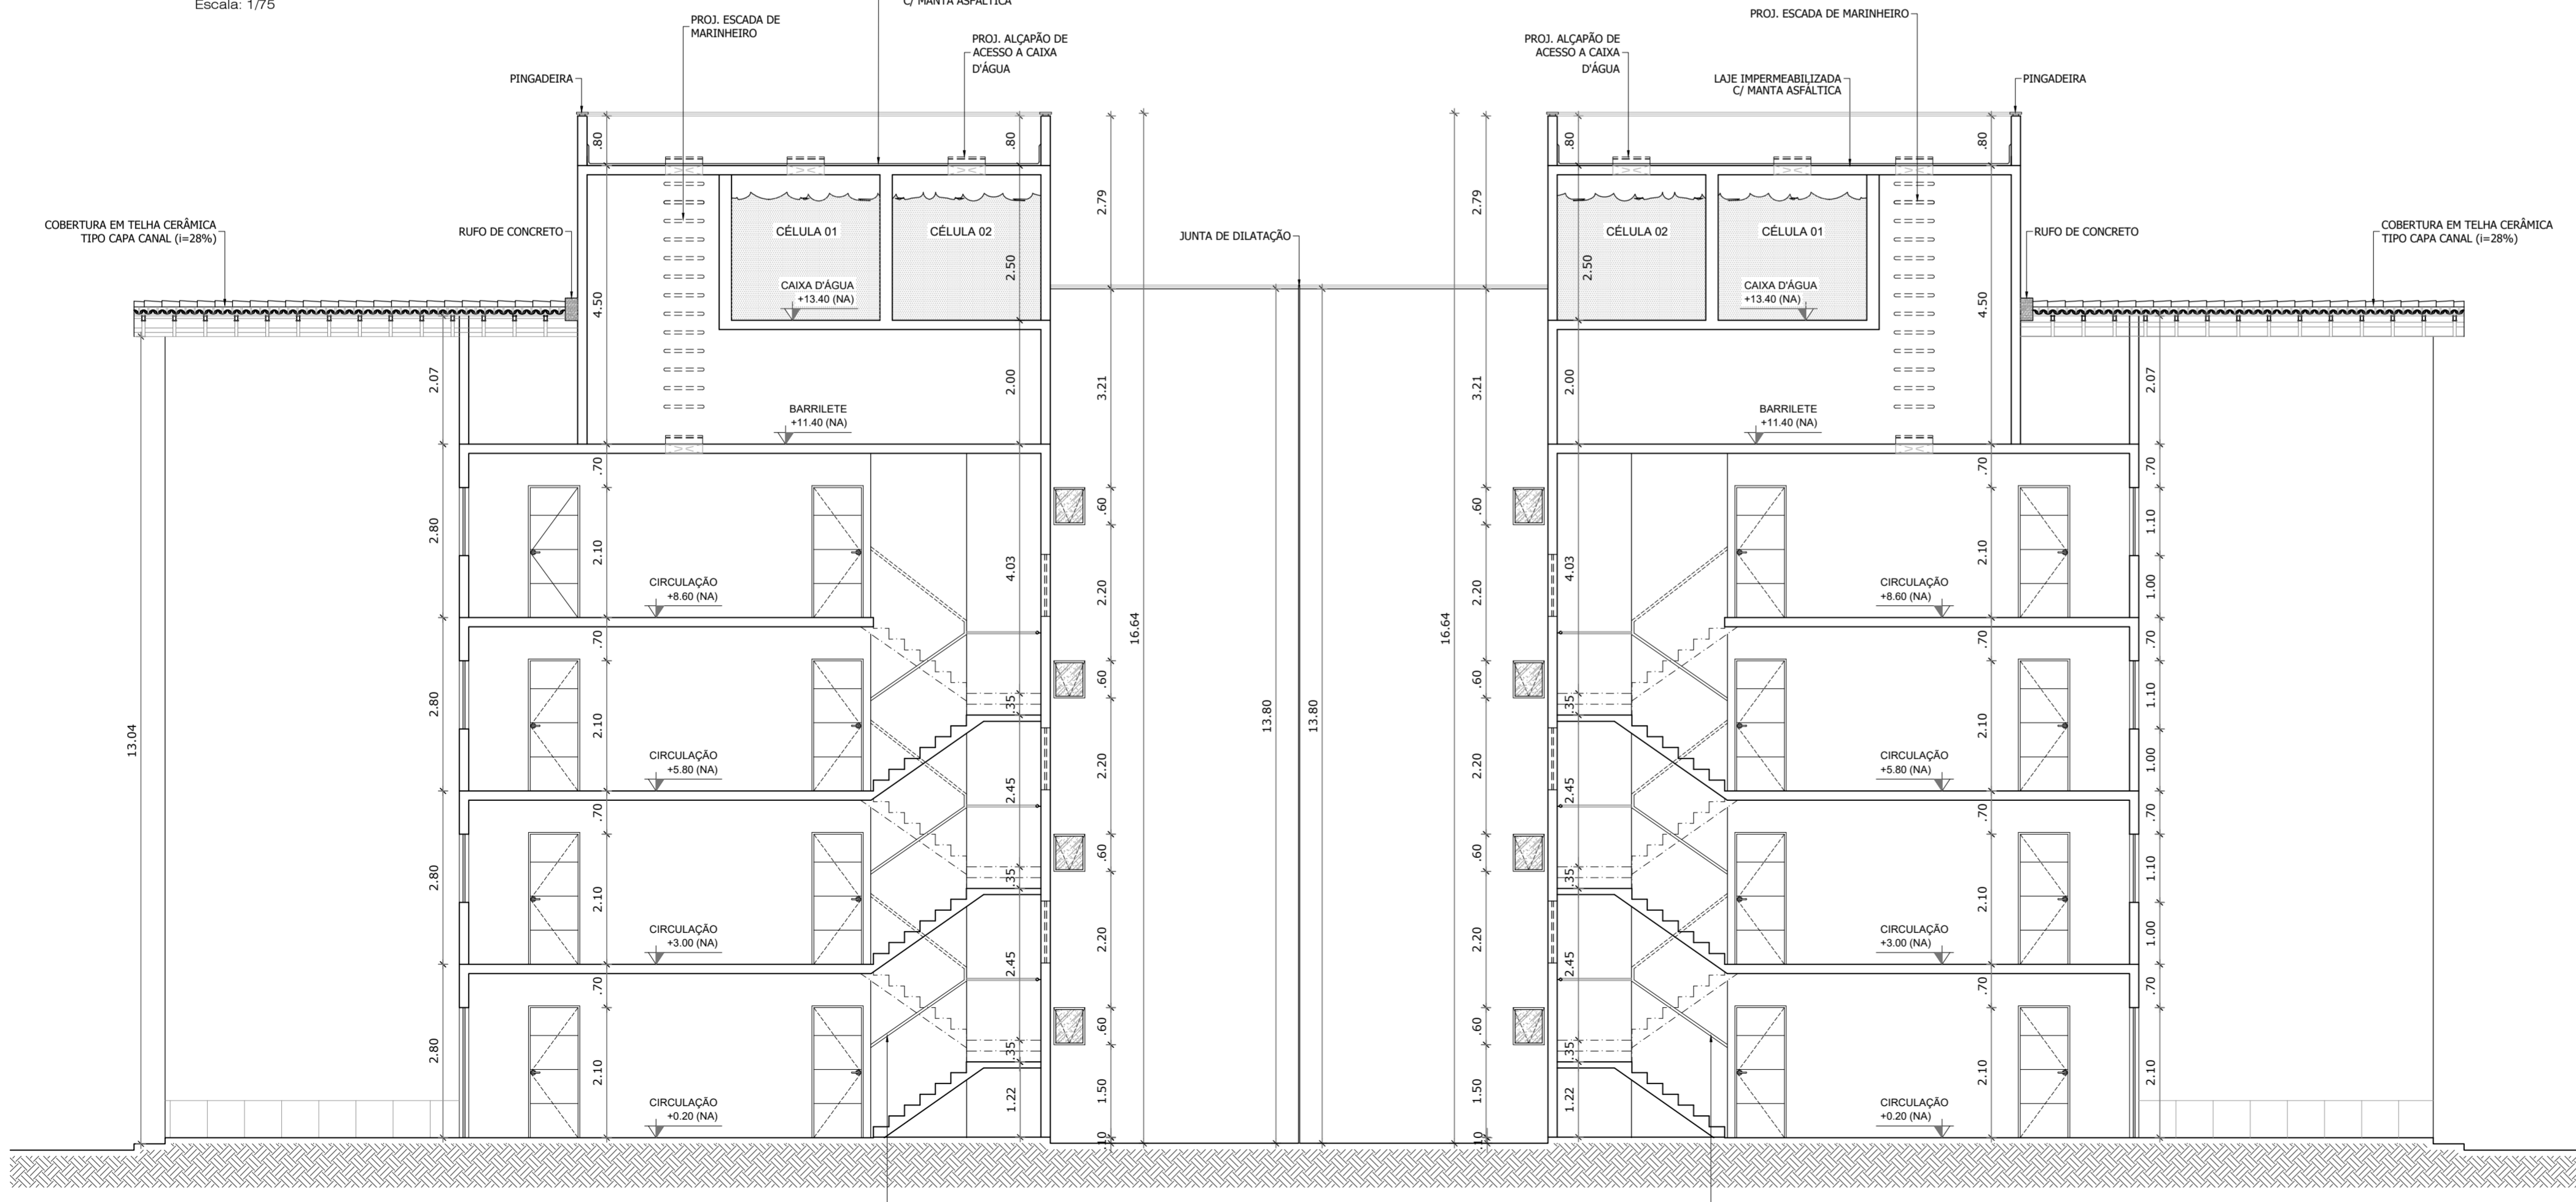

2 CORTE AA
 CONDOMÍNIO TORRES DO SOL RESIDENCE
 Escala: 1/75

CONTROLE DE REVISÕES			
Nº	DATA	DESENHISTA	DESCRIÇÃO DAS REVISÕES
04	17/07/2025	LEONARDO	as built
03	28/10/2022	JULIANA	Inclusão de normas técnicas (NBRs) na prancha
02	21/10/2022	JULIANA	compatibilização com a planta baixa - alteração esquadria J4
01	16/12/2020	ALEXIA	projeto executivo
00	20/08/2020	MELI	emissão inicial

GRUPO DIMENSÃO		
EMPRENDIMENTO: CONDOMÍNIO TORRES DO SOL RESIDENCE Rua Dep. Jairzinho, S/Nº, Maiobinha - São José de Ribamar/MA		
PROJETO: ARQUITETÔNICO		

TÍTULO:
 - BLOCO TIPO 02
 - COBERTURA/CORTE AA
 - DETALHE

AUTOR DO PROJETO: NILZIMAR COSTA CHAVES ARQUITETA - CAU Nº A89610-1	FASE: AS BUILT
COORDENADOR(A): NILZIMAR CHAVES	ESCALA: 1/75
RESPONSÁVEL: NILZIMAR CHAVES	ARQUIVO: 01-TORRES DO SOL RESIDENCE-AS BUILT-ARO-BL-TP-02-COB-CRT-AA-DET-F04