



1 PLANTA BAIXA - TÉRREO

MERIBEL RESIDENCE  
Escala: 1/75

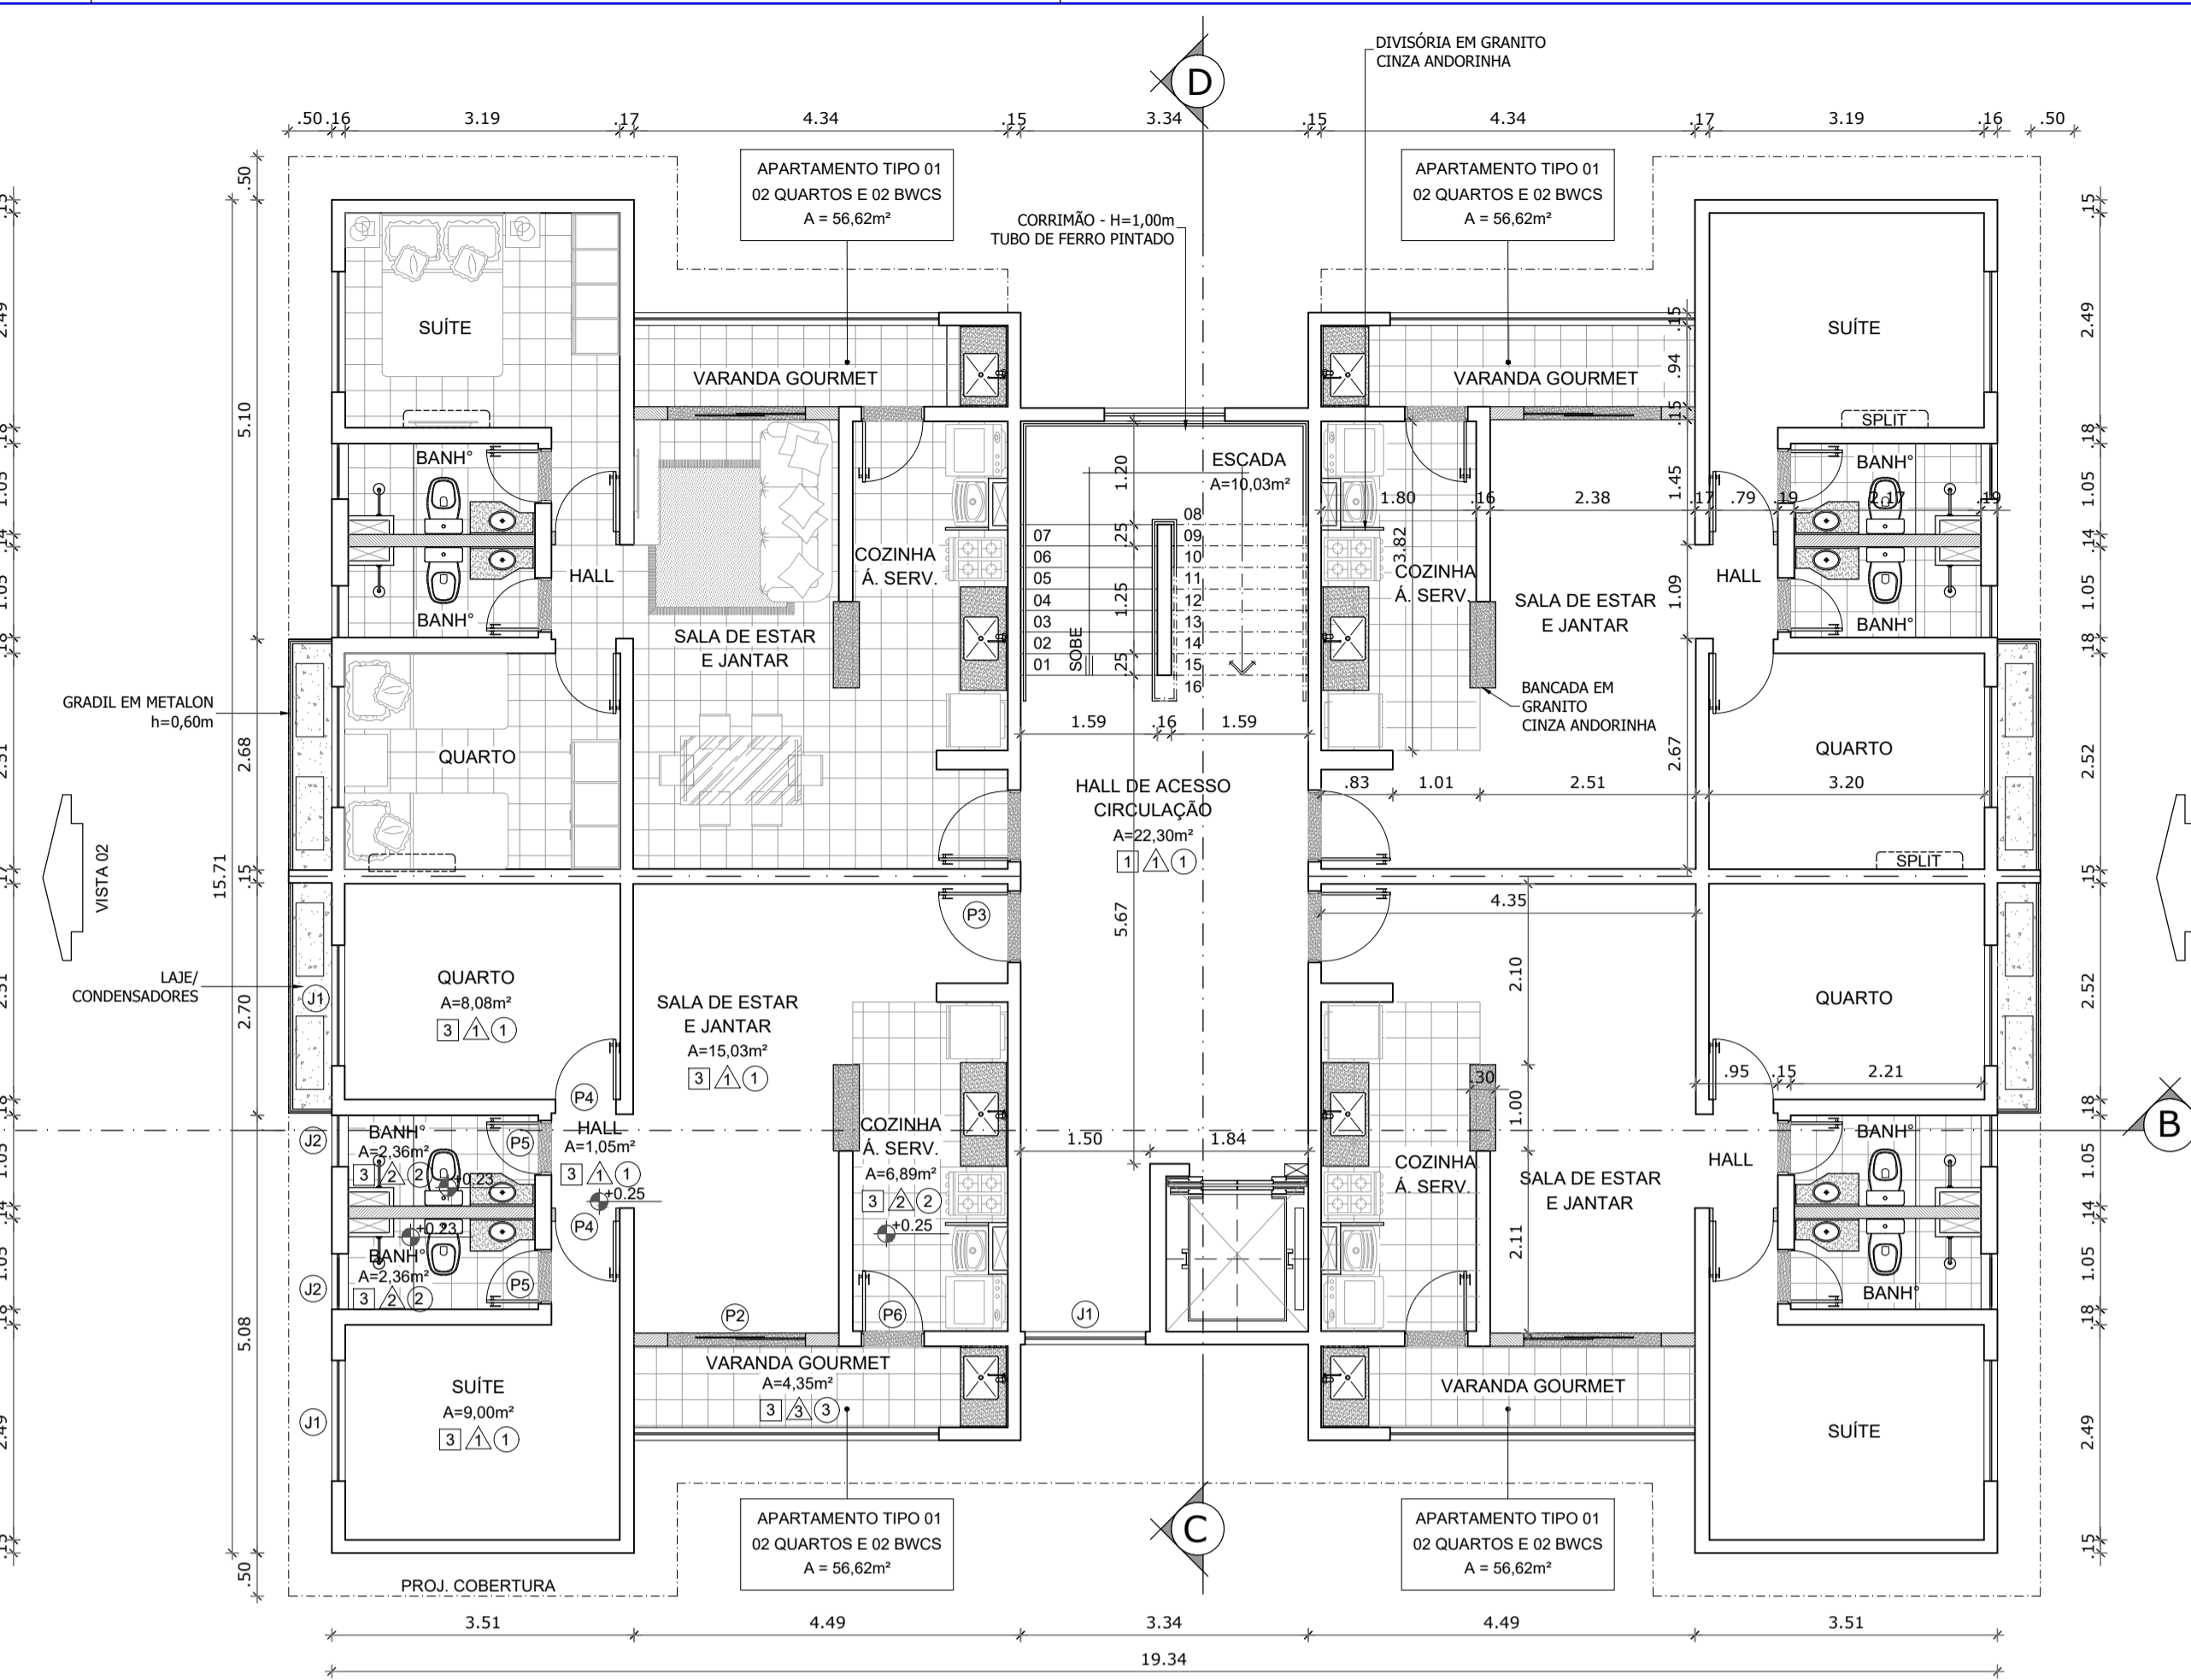


2 PLANTA BAIXA - PAVIMENTO TIPO

MERIBEL RESIDENCE  
Escala: 1/75

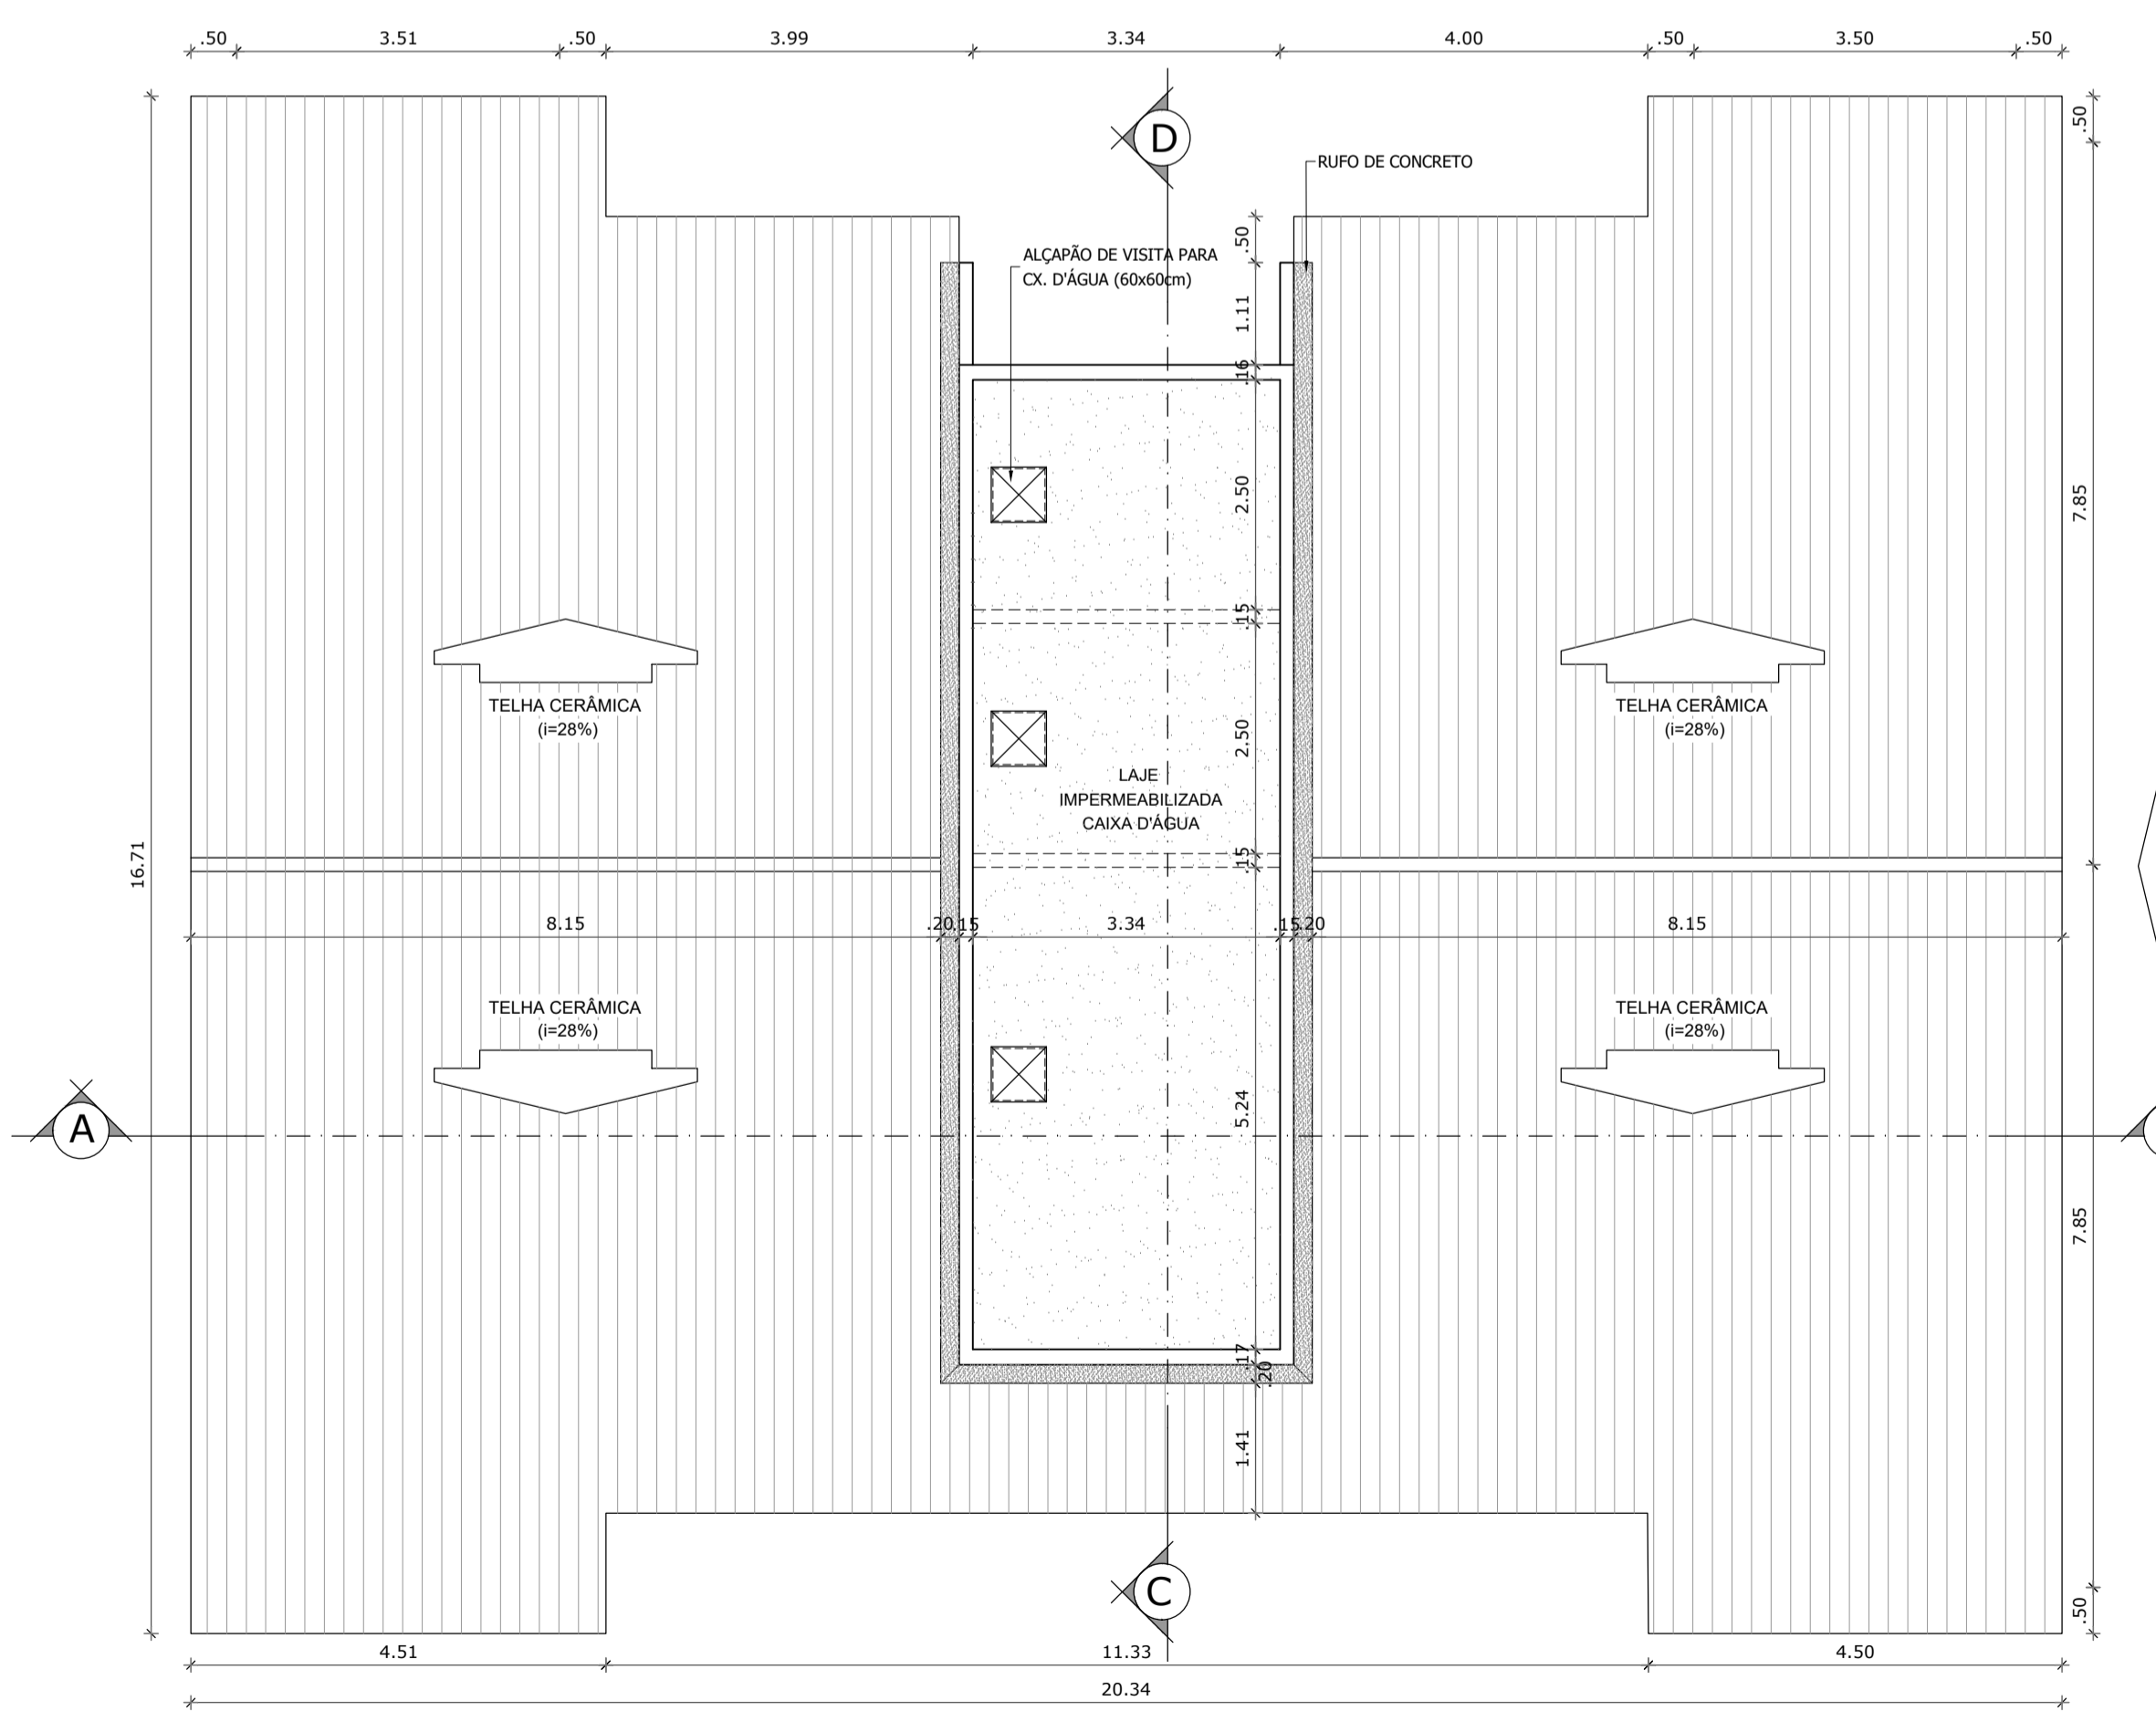


3 PLANTA BAIXA - COBERTURA

MERIBEL RESIDENCE  
Escala: 1/75

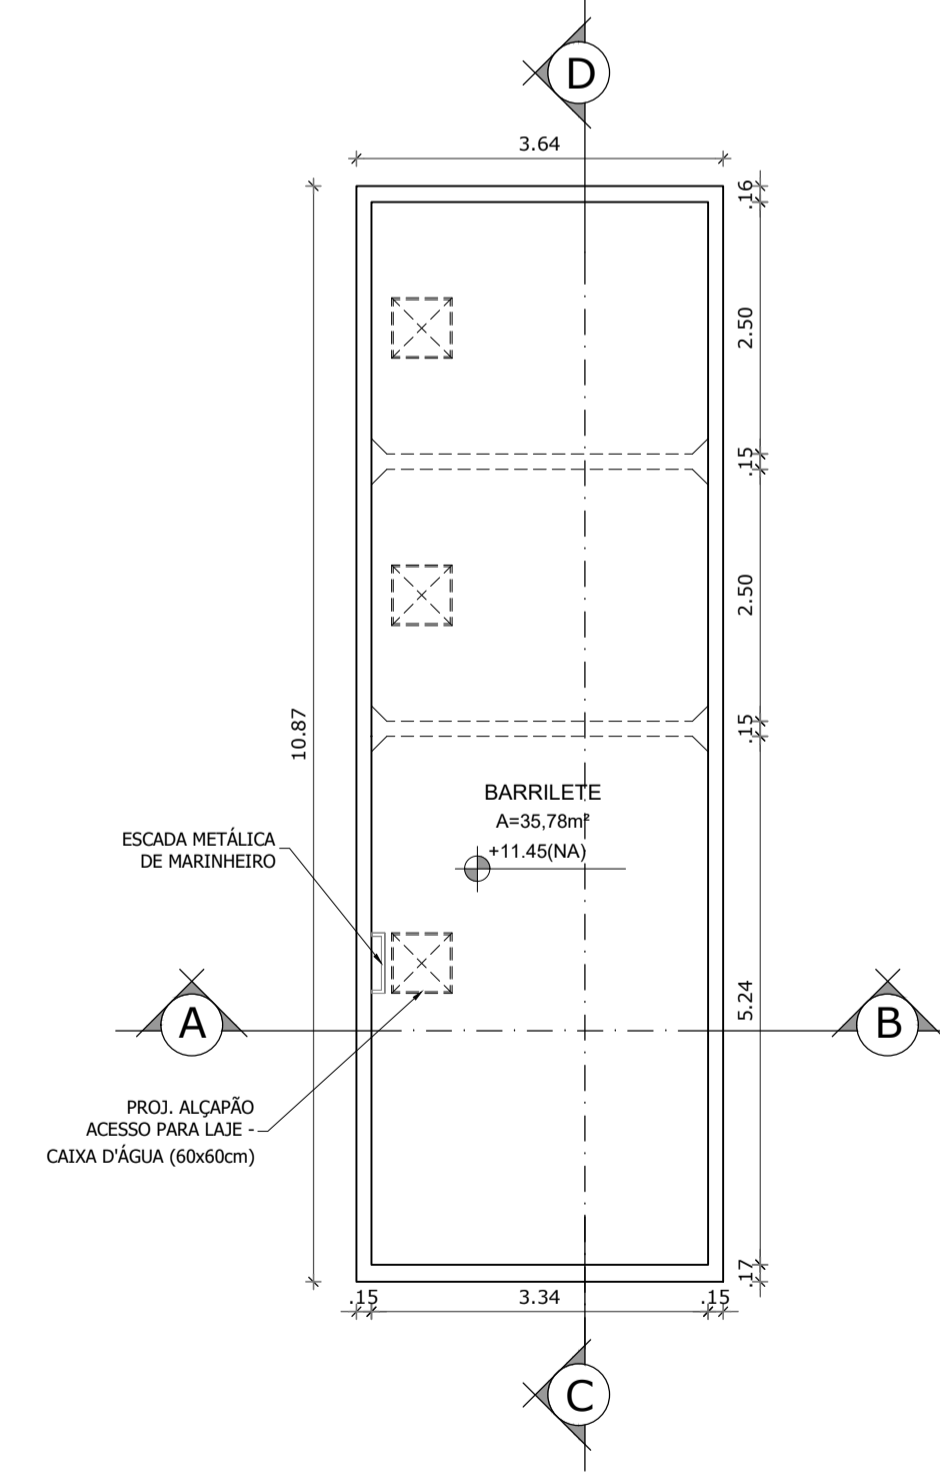

4 PLANTA BAIXA - BARRILETE

MERIBEL RESIDENCE  
Escala: 1/75

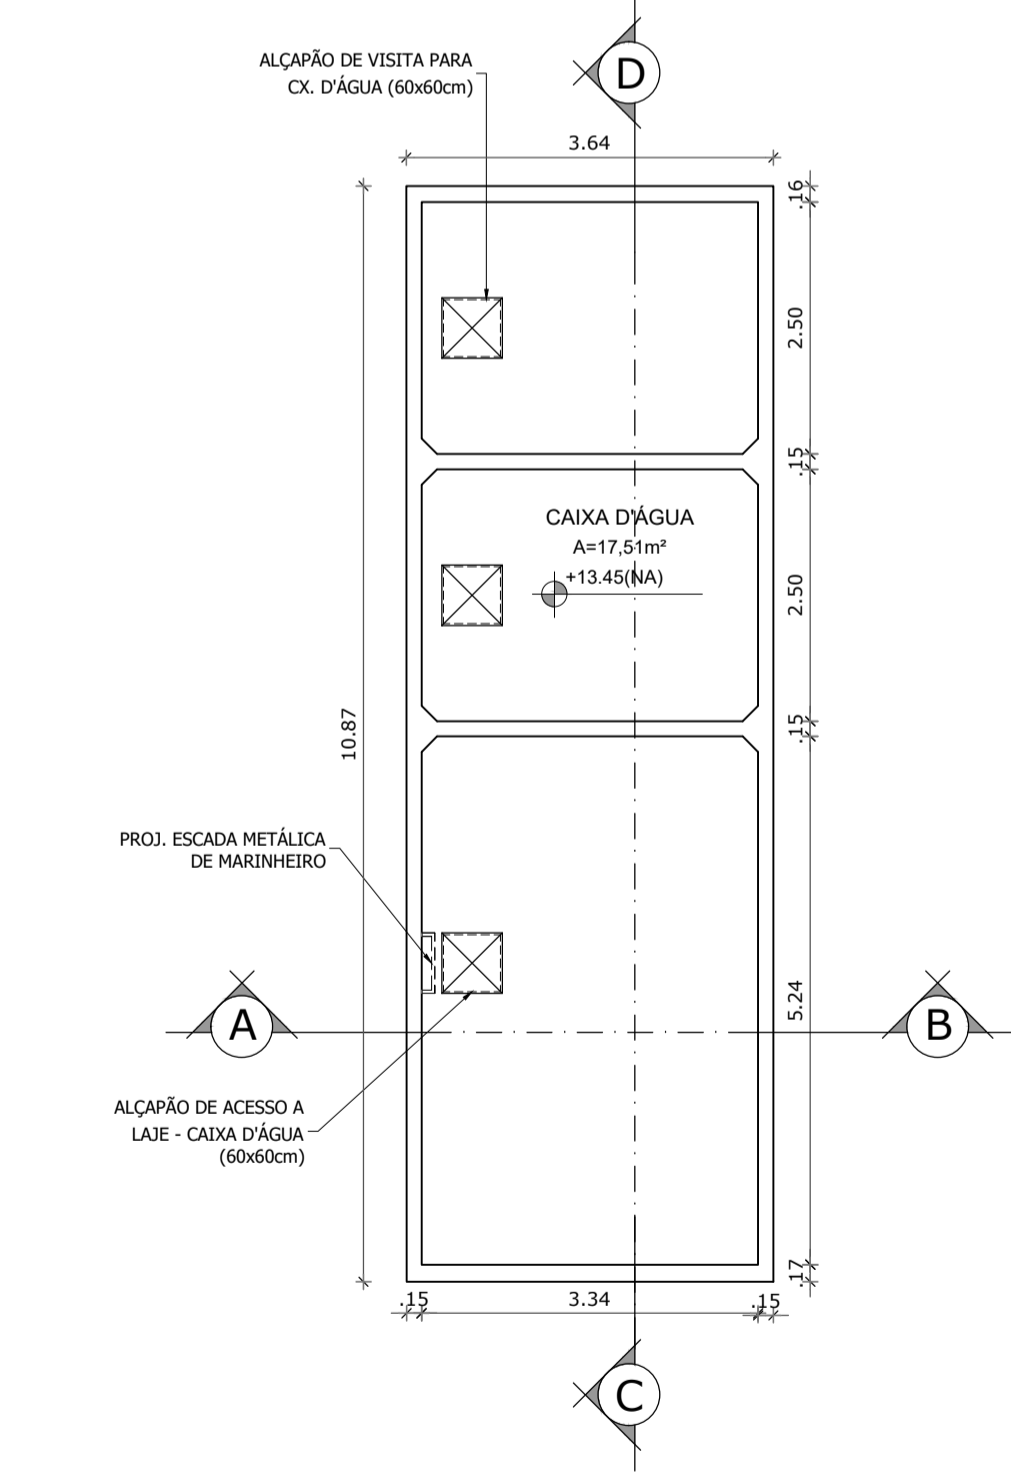

5 PLANTA BAIXA - CAIXA D'ÁGUA

MERIBEL RESIDENCE  
Escala: 1/75

LEGENDA:  
 - ALVENARIA ESTRUTURAL  
 - ALVENARIA VEDAÇÃO

QUADRO DE ÁREAS			
APARTAMENTO	ÁREA ÚTIL	ÁREA CONSTRUIDA	DESCRIÇÃO
APTO TIPO 1	49,12m²	56,62m²	02 QUARTOS E 02 BWCS
ÁREA CONSTRUIDA TÉRREO		270,79m²	
ÁREA CONSTRUIDA TIPO x 3		270,79m² x 3 PAV. = 812,37m²	
ÁREA CONSTRUIDA DO BLOCO		1.083,16m² (TÉRREO + 3 PAV. TIPO)	
ÁREA CONSTRUIDA BARRILETE		40,10m²	
ÁREA CONSTRUIDA CAIXA D'ÁGUA		40,10m²	

QUADRO DE ESQUADRIAS					
PORTAS					
Nº	DIMENSÕES (m)	TIPO	TÉRREO	TIPO x3	TOTAL
P1	1.40 x 2.10	PORTA DE ABRIR, EM ALUMÍNIO ANODIZADO BRANCO E VIDRO LISO	01	-	01
P2	1.60 x 2.10	PORTA DE CORRER, EM ALUMÍNIO ANODIZADO BRANCO E VIDRO TEMPERADO	04	12	16
P3	0.80 x 2.10	PORTA LISA DE ABRIR, SEMI OCA CAPEADA	04	12	16
P4	0.70 x 2.10	PORTA LISA DE ABRIR, SEMI OCA CAPEADA	08	24	32
P5	0.60 x 2.10	PORTA LISA DE ABRIR, SEMI OCA CAPEADA	08	24	32
P6	0.70 x 2.10	PORTA DE ABRIR, EM ALUMÍNIO ANODIZADO BRANCO VENEZIANO E VIDRO LISO	04	12	16

JANELAS						
Nº	DIMENSÕES (m)	TIPO	PEITORIL (m)	TÉRREO	TIPO x3	TOTAL
J1	1.40 x 1.10	JANELA DE CORRER, EM ALUMÍNIO ANODIZADO BRANCO E VIDRO LISO	1.00	8	27	35
J2	0.60 x 0.60	BASCULANTE MAXIM-AR, EM ALUMÍNIO ANODIZADO BRANCO E VIDRO LISO	1.50	8	24	32

QUADRO DE ESPECIFICAÇÕES			
N	- PISO		
1	- PISO CERÂMICO		
2	- PISO CIMENTADO LISO		
3	- PORCELANATO		
Δ	- PAREDE		
1	- PINTURA PVA SOBRE REBOCO DE CIMENTO E AREIA		
2	- REVESTIMENTO CERÂMICO ATÉ O TETO		
3	- PINTURA EM TEXTURA ACRILICA SOBRE REBOCO DE CIMENTO E AREIA		
4	- REVESTIMENTO EM PASTA DE GESSO E PINTURA PVA		
○	- TETO		
1	- LAJE REVESTIDA COM PASTA DE GESSO E PINTURA PVA		
2	- FORRO EM PLACAS DE GESSO COM PINTURA PVA		
3	- LAJE COM PINTURA PVA SOBRE REBOCO DE CIMENTO E AREIA		

**LOUÇAS E METAIS SANITÁRIOS:**

- BANCADA EM GRANITO CINZA ANDORINHA;
- PEITORIS E SOLEIRAS EM GRANITO CINZA ANDORINHA;
- LOUÇAS BRANCAS;
- TANQUE 20 LITROS EM LOUÇA BRANCA;
- METAIS EM PVC CROMADO;
- DIVISÓRIA COZINHA/ÁREA DE SERVIÇO EM GRANITO CINZA ANDORINHA (0,50 x 0,03 x 1,30m).

**NOTAS:**

1- ESTE PROJETO FOI ELABORADO ATENDENDO AS NORMAS:  
 NBR 15.575/2013 - EDIFICAÇÕES HABITACIONAIS - DESEMPENHO  
 NBR 9050/2020 - ACESSIBILIDADE A EDIFICAÇÕES, MOBILIÁRIO, ESPAÇOS E EQUIPAMENTOS URBANOS.

CONTROLE DE REVISÕES				
Nº	DATA	DESENHISTA	DESCRIÇÃO DAS REVISÕES	
05	25/09/2025	JULIANA	as built	
04	03/03/2022	SARA	ajuste na cobertura	
03	20/05/2021	JULIANA	indicação das cotas de níveis/alteração do piso da cozinha	
02	25/01/2021	SARA	projeto executivo (alteração de área construída do bloco)	
01	19/11/2020	SARA	alteração quadro de especificações	
00	30/10/2020	ALEXIA	emissão inicial	

**GRUPO DIMENSÃO**

EMPRESAMENTO:  
**MERIBEL RESIDENCE**  
 Avenida Nossa Senhora da Vitória, S/Nº, Turu - São Luís-MA

PROJETO:  
**ARQUITETÔNICO**

TÍTULO:  
 - BLOCO TIPO B  
 - PLANTA BAIXA - TÉRREO/PAV. TIPO/COBERTURA/BARRILETE/CX. D'ÁGUA  
 - QUADROS DE ÁREAS - ESQUADRIAS - ESPECIFICAÇÕES

AUTOR DO PROJETO:  
**NILZIMAR COSTA CHAVES**  
 ARQUITETA - CAU Nº AB8610-1

FASE:  
**AS BUILT**

COORDENADOR(A):  
**NILZIMAR CHAVES**

ESCALA:  
**1/75**

FOLHA:  
**06/19**

RESPONSÁVEL:  
**NILZIMAR CHAVES**

ARQUIVO:  
 06-MERIBEL-ARQ-AS BUILT-TP-B-TERREO-TIPO-COB-F05