



1 PLANTA BAIXA - CAIXA D'ÁGUA
MERIBEL RESIDENCE
Escala: 1/75

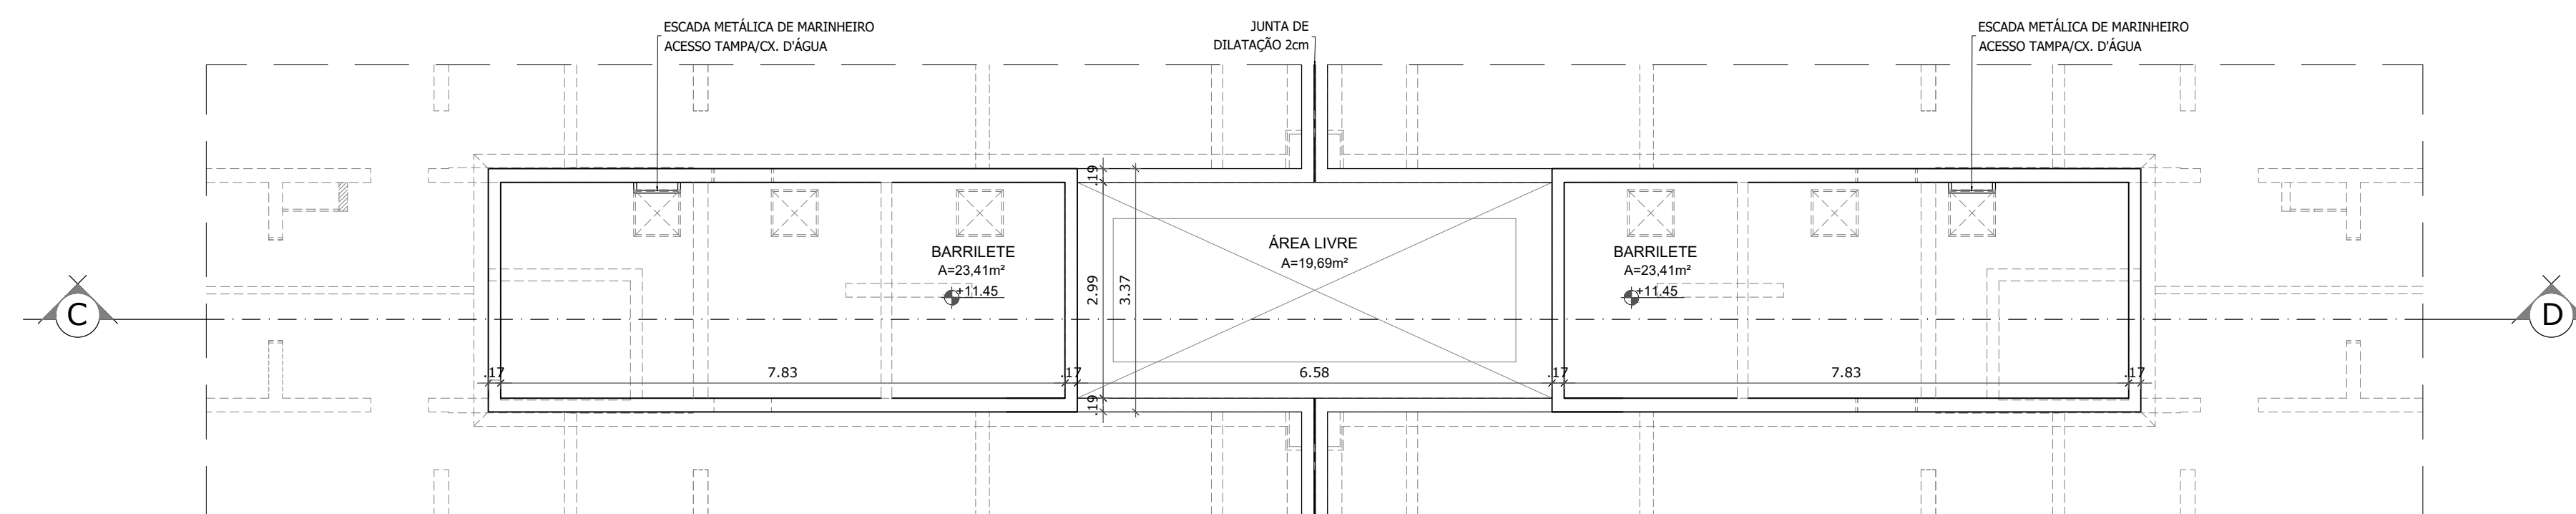

2 PLANTA BAIXA - BARRILETE
MERIBEL RESIDENCE
Escala: 1/75

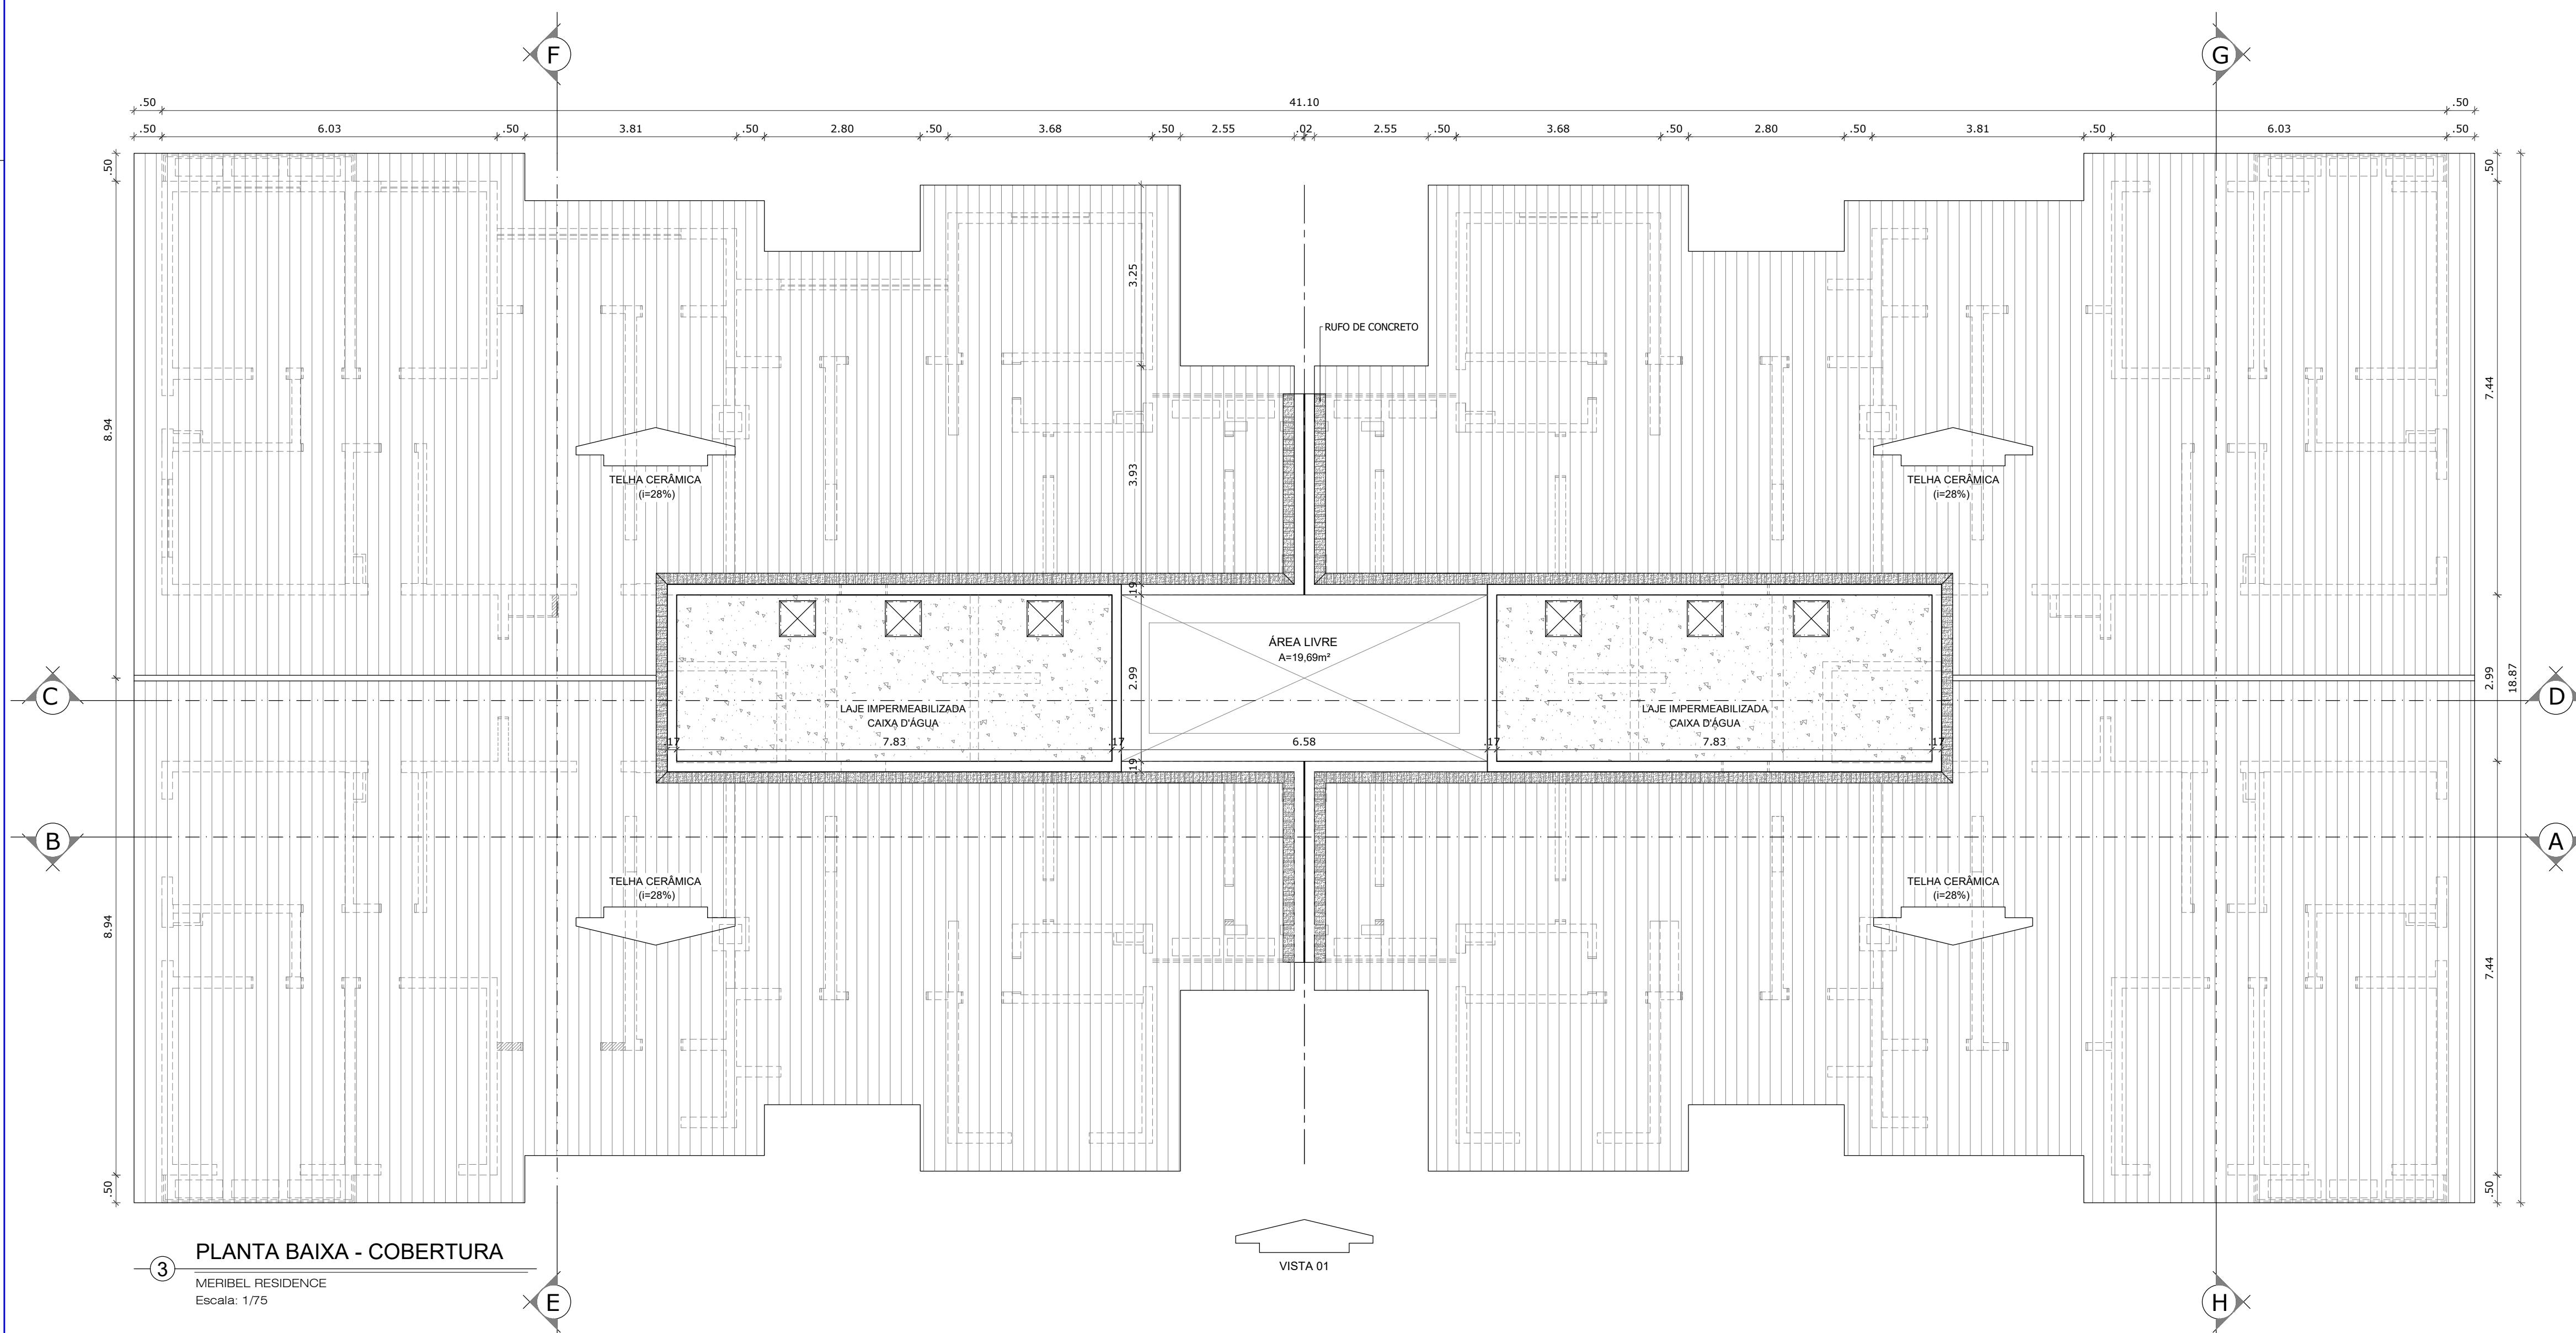

3 PLANTA BAIXA - COBERTURA
MERIBEL RESIDENCE
Escala: 1/75

- NOTAS:
- 1 - MEDIDAS EM METRO, EXCETO ANOTADOS;
 - 2 - CONFERIR COTAS NO LOCAL;
 - 3 - CONFERIR COTAS E NÍVEIS PELO LEVANTAMENTO PLANALTIMÉTRICO;
 - 4 - PARA VOLUME (DIMENSÕES) E ALTURA DA CAIXA D'ÁGUA VER PROJETO HIDRÁULICO;
 - 5 - TODOS OS MÓVEIS DESENHADOS SÃO APENAS REFERÊNCIAS PARA LOCAÇÃO DE TOMADAS, NÃO FAZENDO PARTE INTEGRANTE DESTE PROJETO;
 - 6 - A ALTURA DO BARRILETE DEVE SER FORNECIDA PELO ENGENHEIRO RESPONSÁVEL;
 - 7 - PARA DIMENSIONAMENTO DE ESQUADRIAS, CONFERIR DETALHES;
 - 8 - A ALTURA E LARGURA DA CALHA DEVE SER FORNECIDA PELO ENGENHEIRO RESPONSÁVEL;
 - 9 - CONFIRMAR A ALTURA COM FORNECEDOR DO ELEVADOR.

- NOTAS:
- 1- ESTE PROJETO FOI ELABORADO ATENDENDO AS NORMAS:
NBR 15.575/2013 - EDIFICAÇÕES HABITACIONAIS - DESEMPENHO
NBR 9050/2020 - ACESSIBILIDADE A EDIFICAÇÕES, MOBILIÁRIO, ESPAÇOS E EQUIPAMENTOS URBANOS.

CARIMBO:

CONTROLE DE REVISÕES			
Nº	DATA	DESENHISTA	DESCRIÇÃO DAS REVISÕES
03	25/10/2025	LEONARDO	"as built"
02	24/05/2021	JULIANA	indicação de cotas de níveis
01	16/12/2020	SARA	projeto executivo
00	04/11/2020	SARA	emissão inicial

GRUPO DIMENSÃO

EMPREENDIMENTO:
MERIBEL RESIDENCE
Avenida Nossa Senhora da Vitória, S/Nº, Turu - São Luis-MA

PROJETO:
ARQUITETÔNICO

TÍTULO:
- BLOCO TIPO C
- PLANTA BAIXA - BARRILETE/CAIXA D'ÁGUA
- PLANTA BAIXA - COBERTURA

AUTOR DO PROJETO:
NILZIMAR COSTA CHAVES
ARQUITETA - CAU Nº AB9610-1

FASE:
AS BUILT

COORDENADOR(A):
NILZIMAR CHAVES

ESCALA:
1/75

FOLHA:
10/19

RESPONSÁVEL:
NILZIMAR CHAVES

ARQUIVO:
10-MERIBEL-ARQ-AS BUILT-TP-C-PLB-COBERTURA-R03

