

QUADRO DE ÁREAS

APARTAMENTO	ÁREA ÚTIL	ÁREA CONSTRUÍDA	DESCRIÇÃO
APTO TIPO 3	52,58m ²	59,76m ²	02 QUARTOS E 01 BWC
APTO TIPO 6	47,08m ²	55,21m ²	02 QUARTOS E 02 BWCs
APTO TIPO 7	52,49m ²	59,76m ²	02 QUARTOS E 02 BWCs
ÁREA CONSTRUÍDA TERREO		554,16 m ²	
ÁREA CONSTRUÍDA TIPO x 3		554,16 m ² x 3 PAV. = 1.662,48 m ²	
ÁREA CONSTRUÍDA DO BLOCO		2.216,64m ² (TERREO + 3 PAV. TIPO)	
ÁREA CONSTRUÍDA BARRILETE		29,62m ²	
ÁREA CONSTRUÍDA CAIXA D'ÁGUA		29,62m ²	

LEGENDA

- ALVENARIA ESTRUTURAL
 - ALVENARIA VEDAÇÃO

QUADRO DE ESPECIFICAÇÕES

N - PISO

- 1 - PISO CERÂMICO
- 2 - PISO CIMENTADO LISO
- 3 - PORCELANATO

PA - PAREDE

- 1 - PINTURA PVA SOBRE REBOCO DE CIMENTO E AREIA
- 2 - REVESTIMENTO CERÂMICO ATÉ O TETO
- 3 - PINTURA EM TEXTURA ACRÍLICA SOBRE REBOCO DE CIMENTO E AREIA

N - TETO


- 1 - LAJE REVESTIDA COM PASTA DE GESSO E PINTURA PVA
- 2 - FORRO EM PLACAS DE GESSO COM PINTURA PVA
- 3 - LAJE COM PINTURA PVA SOBRE REBOCO DE CIMENTO E AREIA

QUADRO DE ESQUADRIAS


PORTAS					
Nº	DIMENSÕES (m)	TIPO	TÉRREO	TIPO x3	TOTAL
P1	1.40 x 2.10	PORTA DE ABRIR, EM ALUMÍNIO ANODIZADO BRANCO E VIDRO LISO	01	-	01
P2	1.60 x 2.10	PORTA DE CORRER, EM ALUMÍNIO ANODIZADO BRANCO E VIDRO TEMPERADO	08	24	32
P3	0.90 x 2.10	PORTA LISA DE ABRIR, SEMI OCA CAPEADA	-	24	24
P4	0.80 x 2.10	PORTA LISA DE ABRIR, SEMI OCA CAPEADA	08	18	26
P5	0.70 x 2.10	PORTA LISA DE ABRIR, SEMI OCA CAPEADA	16	36	52
P6	0.80 x 2.10	PORTA LISA DE ABRIR, SEMI OCA CAPEADA	16	36	52
P7	0.90 x 2.10	PORTA DE ABRIR, EM ALUMÍNIO ANODIZADO BRANCO VENEZIANADO E VIDRO LISO	-	06	06
P8	0.70 x 2.10	PORTA DE ABRIR, EM ALUMÍNIO ANODIZADO BRANCO VENEZIANADO E VIDRO LISO	08	18	26

JANELAS						
Nº	DIMENSÕES (m)	TIPO	PEITORIL (m)	TÉRREO	TIPO x3	TOTAL
J1	1.40 x 1.10	JANELA DE CORRER, EM ALUMÍNIO ANODIZADO BRANCO E VIDRO LISO	1.00	10	33	43
J2	1.20 x 1.10	JANELA DE CORRER, EM ALUMÍNIO ANODIZADO BRANCO E VIDRO LISO	1.00	4	12	16
J3	0.60 x 0.60	BASCULANTE MAXIM-AR, EM ALUMÍNIO ANODIZADO BRANCO E VIDRO LISO	1.50	16	48	64
J4	1.40 x 1.10	JANELA DE CORRER, EM ALUMÍNIO ANODIZADO BRANCO E VIDRO LISO COM VIDRO SUNLIGHT	1.00	2	06	08

1 PLANTA BAIXA - TERREO
MERIBEL RESIDENCE
Escala: 1/75

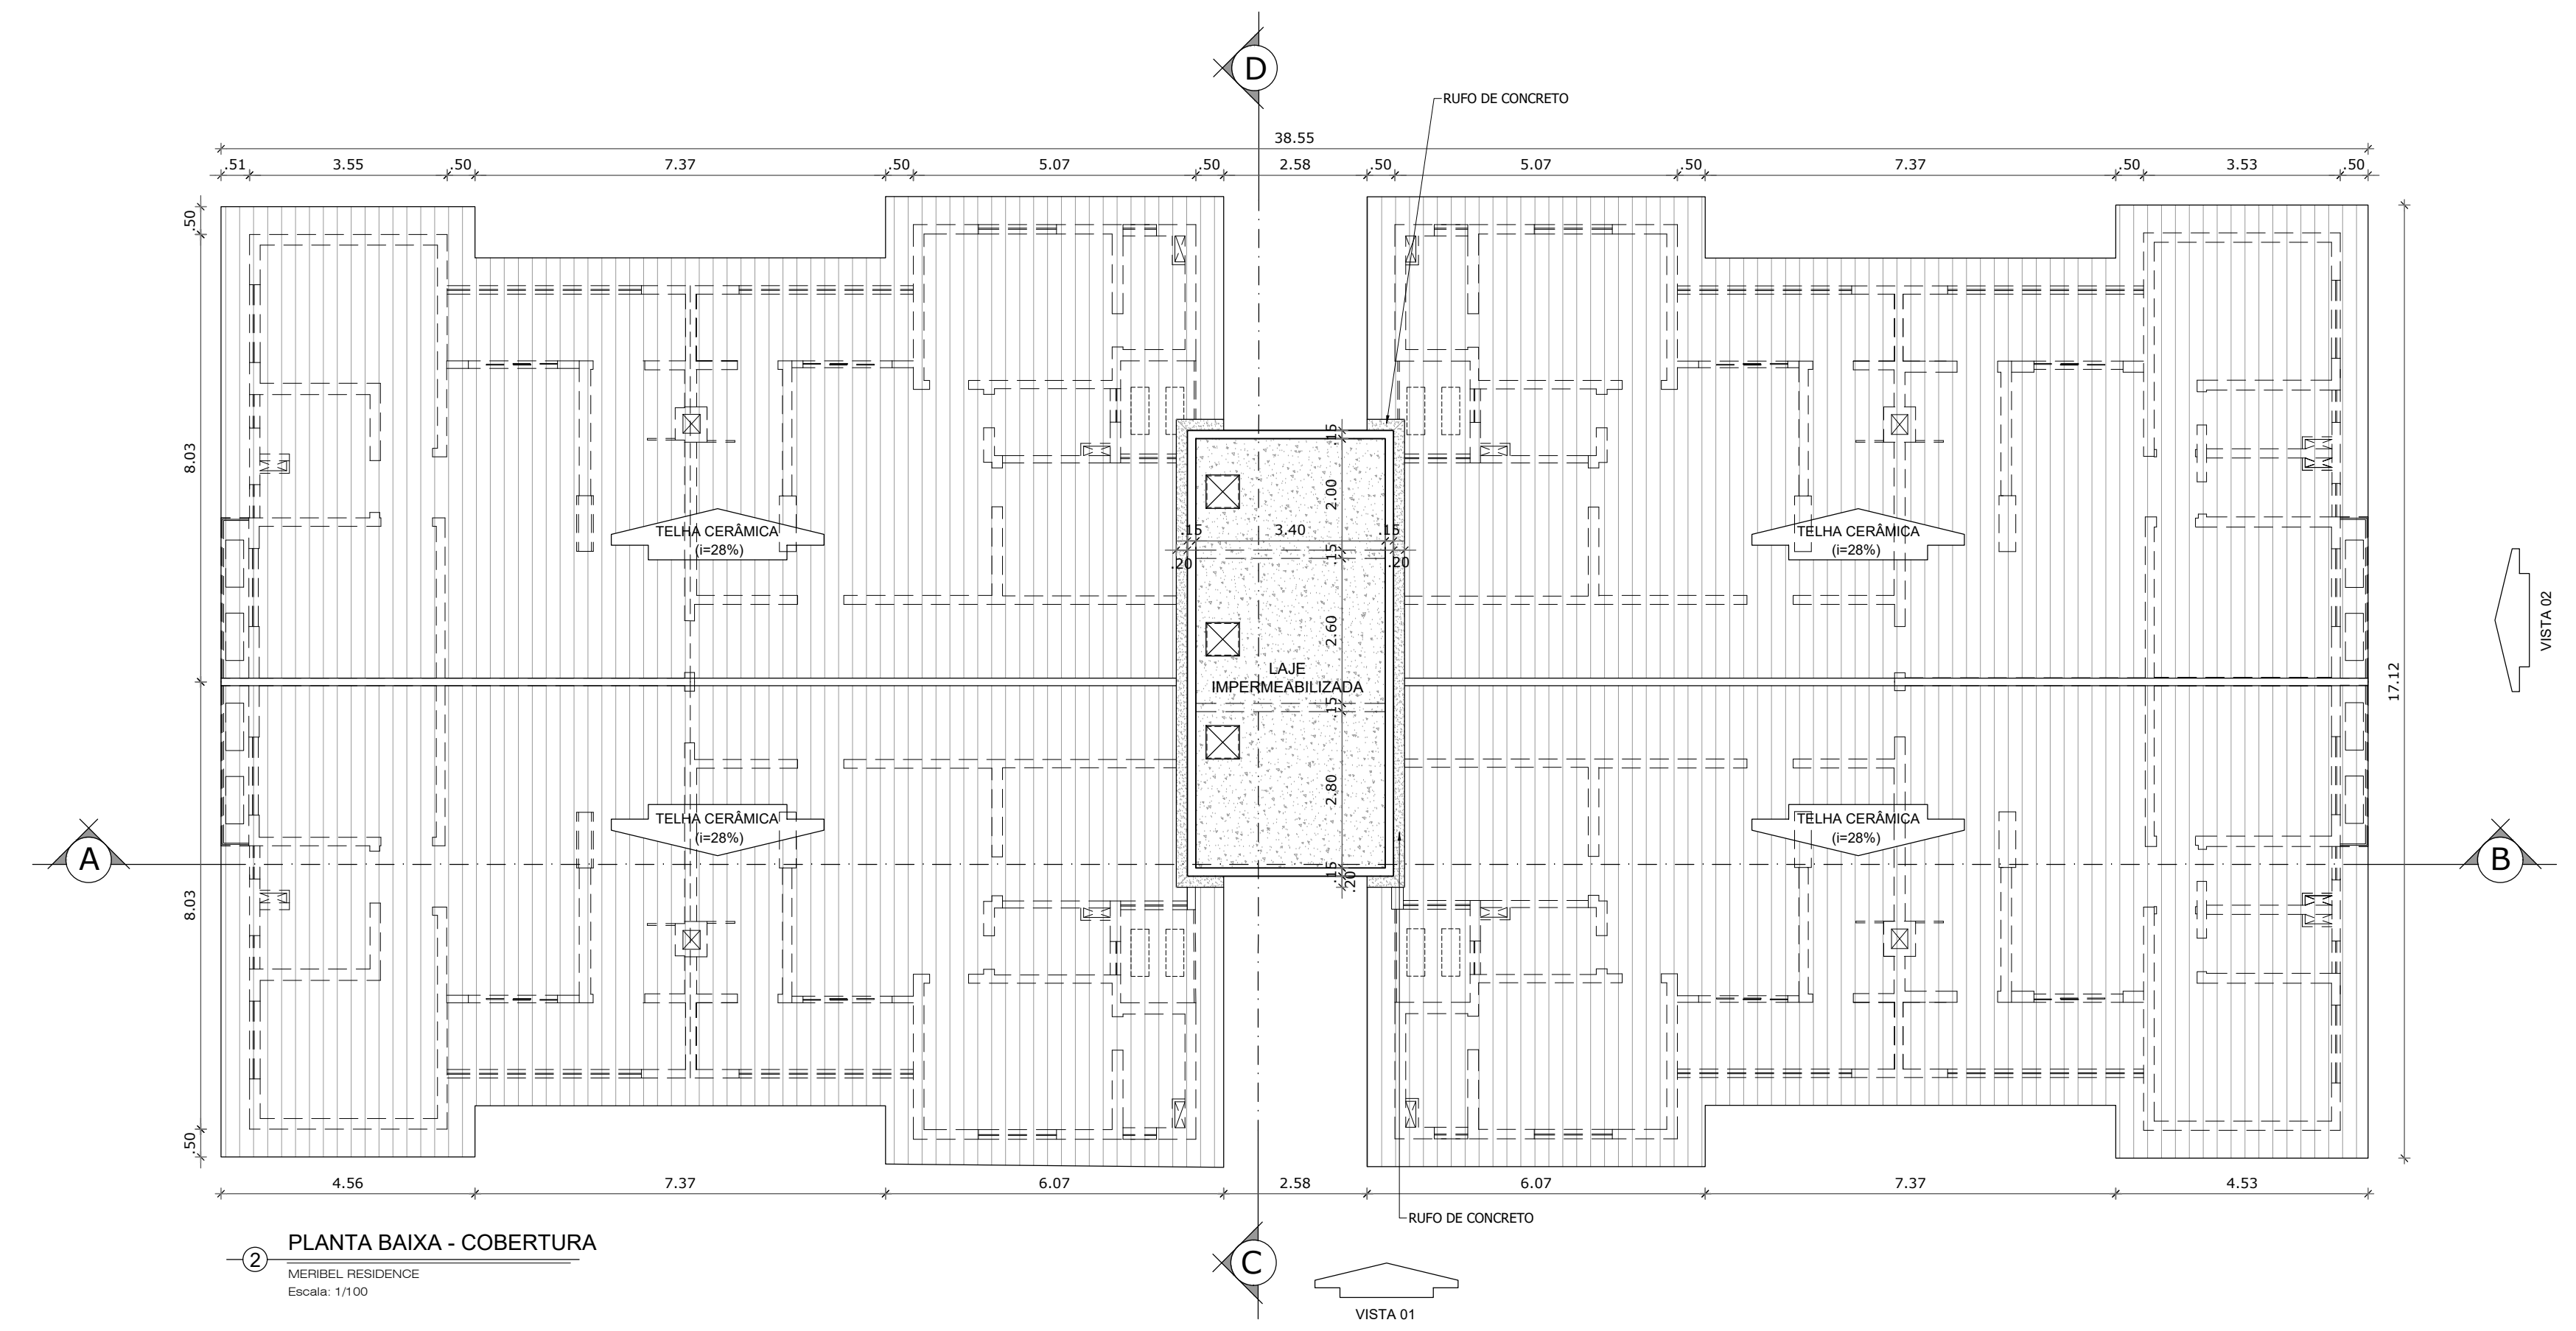

2 PLANTA BAIXA - COBERTURA
MERIBEL RESIDENCE
Escala: 1/100

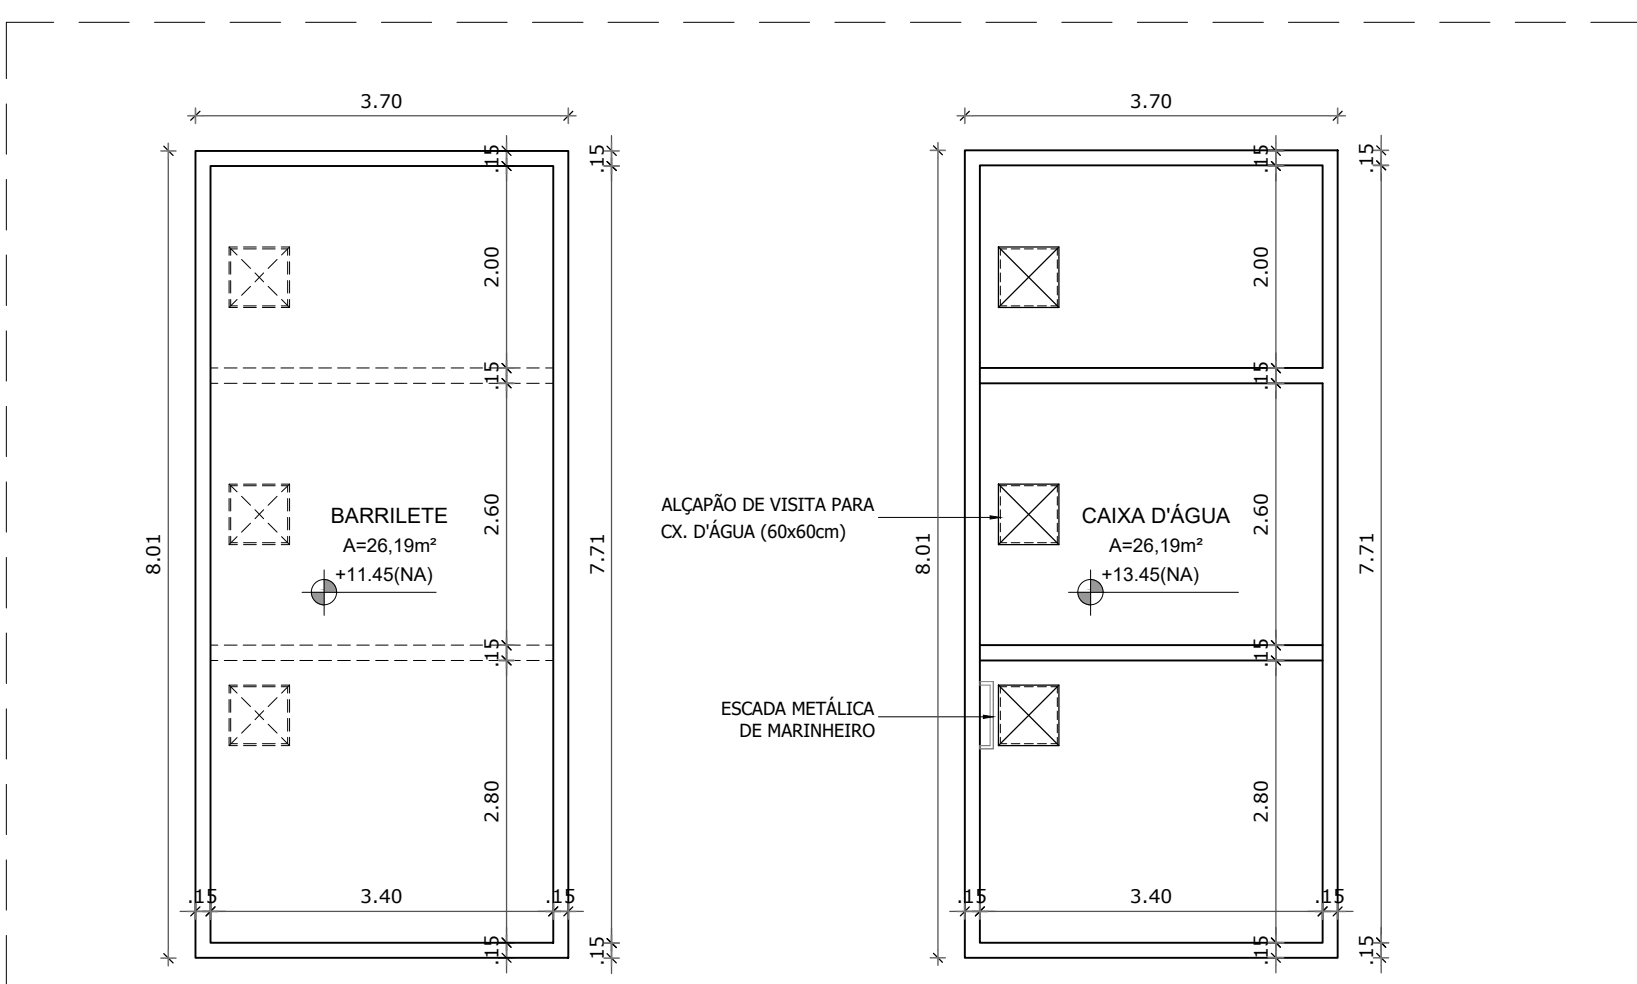

3 PLANTA BAIXA - BARRILETE
MERIBEL RESIDENCE
1/75

4 PLANTA BAIXA - CAIXA D'ÁGUA
MERIBEL RESIDENCE
1/75

CONTROLE DE REVISÕES

Nº	DATA	DESENHISTA	DESCRIÇÃO DAS REVISÕES
05	27/09/2025	JULIANA	as built
04	14/10/2021	JULIANA	alteração da área construída do apt. tipo 06
03	24/05/2021	JULIANA	indicação das cotas de níveis/alteração do piso da cozinha
02	16/12/2020	SARA	projeto executivo (alteração de área construída do bloco)
01	19/11/2020	SARA	alteração quadro de especificações
00	02/11/2020	MELO	emissão inicial

GRUPO DIMENSÃO

EMPREENDIMENTO:
MERIBEL RESIDENCE
Avenida Nossa Senhora da Vitória, S/Nº, Turu - São Luis-MA

PROJETO:
ARQUITETÔNICO

TÍTULO:
- BLOCO TIPO P.C.D.
- PLANTA BAIXA - TÉRREO/COBERTURA/BARRILETE E CAIXA D'ÁGUA
- QUADROS DE ÁREAS/ESQUADRIAS

AUTOR DO PROJETO: NILZIMAR COSTA CHAVES ARQUITETA - CALU N° AB9610-1	FASE: AS BUILT COORDENADOR(A): NILZIMAR CHAVES ESCALA: 1/75 FOLHA: 14/19
RESPONSÁVEL: NILZIMAR CHAVES	ARQUIVO: 14-MERIBEL-ARQ-AS BUILT-TP-PCD-TERREO-COB-R05