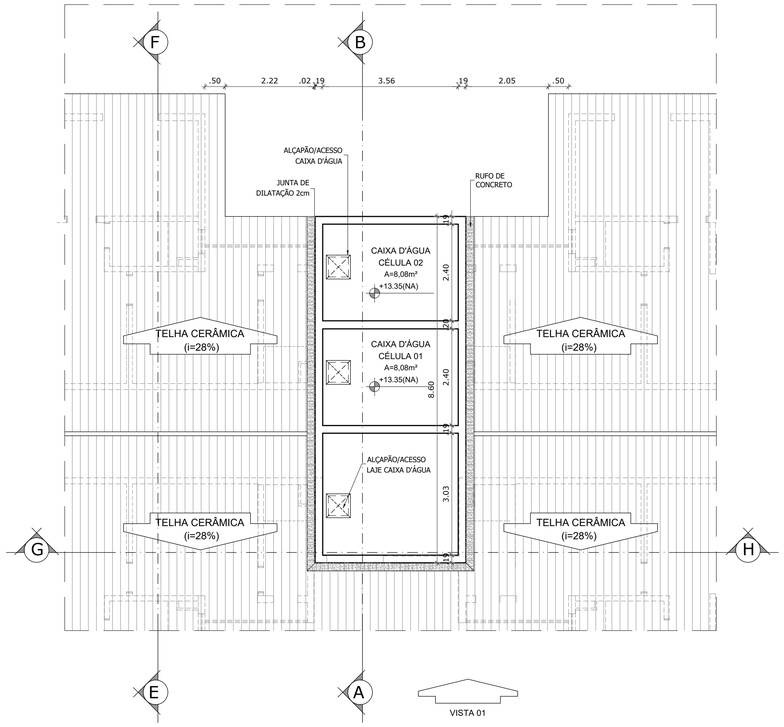

1 PLANTA BAIXA - CAIXA D'ÁGUA

MERIBEL RESIDENCE
Escala: 1/75

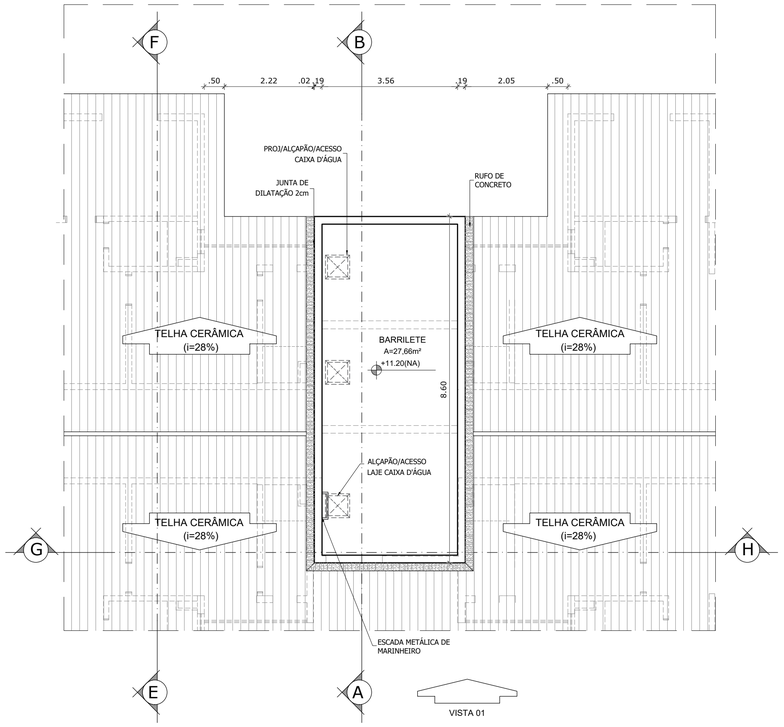

2 PLANTA BAIXA - BARRILETE

MERIBEL RESIDENCE
Escala: 1/75

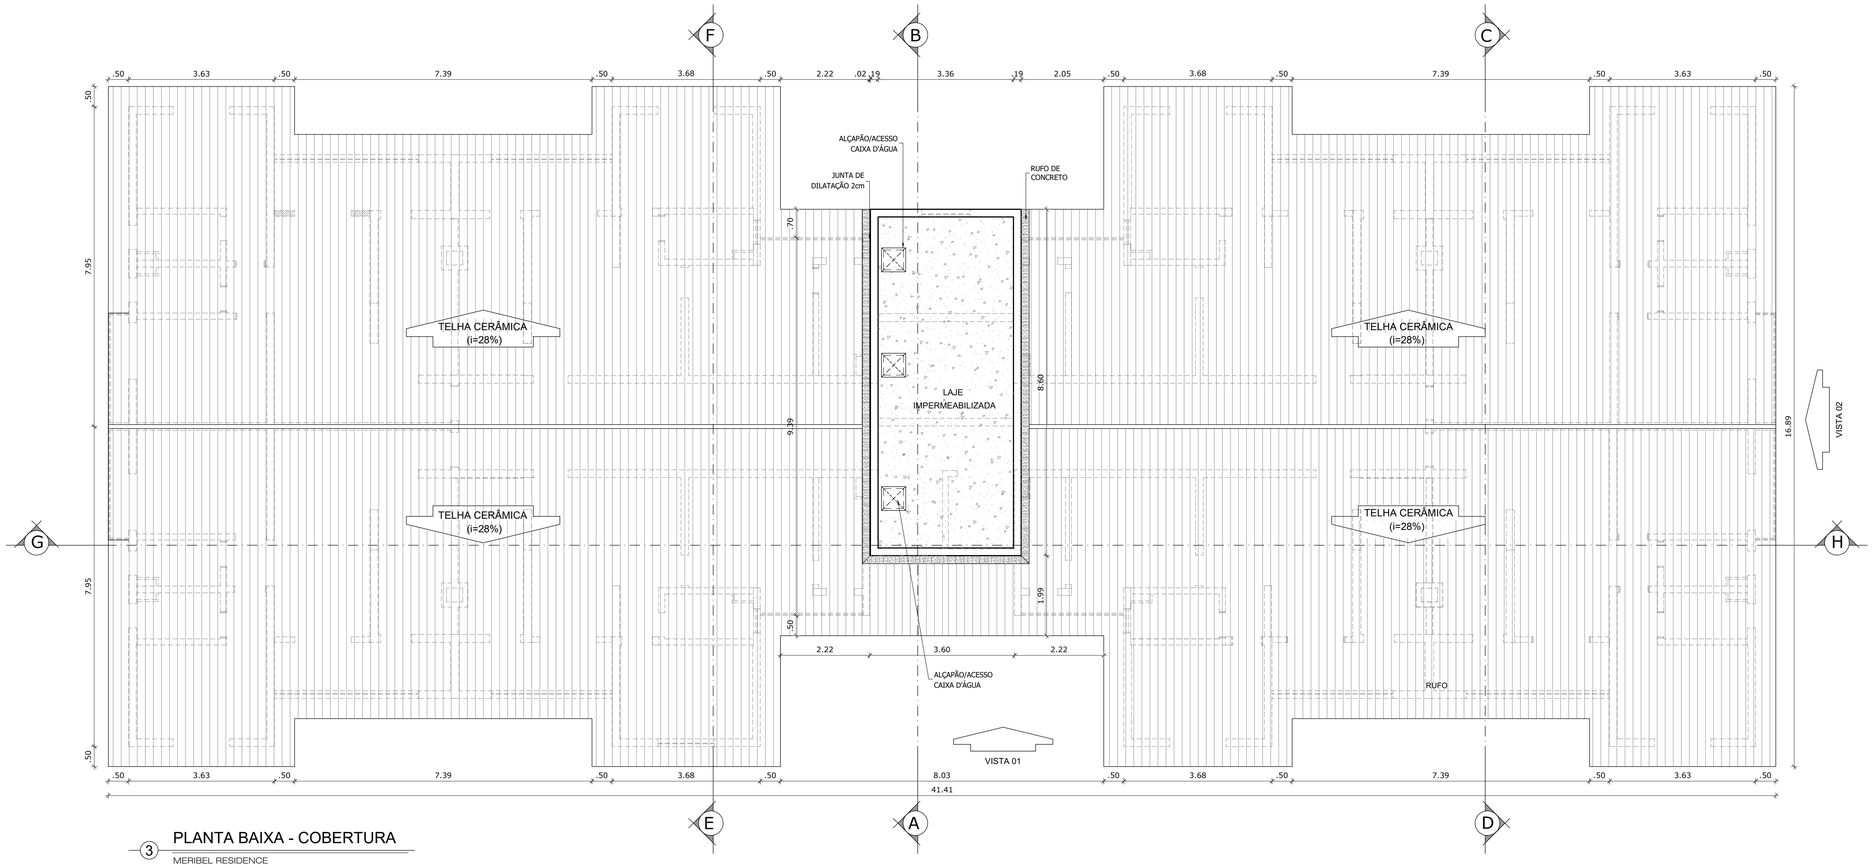

3 PLANTA BAIXA - COBERTURA

MERIBEL RESIDENCE
Escala: 1/75

NOTAS:

1 - MEDIDAS EM METRO, EXCETO ANOTADOS;
2 - CONFERIR COTAS NO LOCAL;
3 - CONFERIR COTAS E NIVEIS PELO LEVANTAMENTO PLANIALTIMÉTRICO;
4 - PARA VOLUME (DIMENSÕES) E ALTURA DA CAIXA D'ÁGUA VER PROJETO HIDRÁULICO;
5 - A ALTURA DO BARRILETE DEVE SER FORNECIDA PELO ENGENHEIRO RESPONSÁVEL;
6 - PARA DIMENSIONAMENTO DE ESQUADRIAS, CONFERIR DETALHES;

NOTAS:

1 - ESTE PROJETO FOI ELABORADO ATENDENDO AS NORMAS:
NBR 15.575/2013 - EDIFICAÇÕES HABITACIONAIS - DESEMPENHO
NBR 9050/2020 - ACESSIBILIDADE A EDIFICAÇÕES, MOBILIÁRIO, ESPAÇOS E EQUIPAMENTOS URBANOS.

CARIMBO:

CONTROLE DE REVISÕES

Nº	DATA	DESENHISTA	DESCRIÇÃO DAS REVISÕES
06	25/10/2025	LEONARDO	"as built"
05	03/03/2022	SARA	ajuste na cobertura
04	11/10/2021	SARA	revisão geral
03	20/05/2021	JULIANA	indicação de cotas de níveis/alteração do piso da cozinha
02	22/01/2021	SARA	projeto executivo (alteração de área construída do bloco)
01	19/11/2020	SARA	alteração quadro de especificações
00	30/10/2020	ALEXIA	emissão inicial

GRUPO DIMENSÃO

EMPREENDIMENTO:
MERIBEL RESIDENCE
Avenida Nossa Senhora da Vitória, S/Nº, Turu - São Luís-MA

PROJETO:
ARQUITETÔNICO

DIMENSÃO ENGENHARIA

TÍTULO:
- BLOCO TIPO A
- PLANTA BAIXA - COBERTURA/BARRILETE/CAIXA D'ÁGUA

AUTOR DO PROJETO:
NILZIMAR COSTA CHAVES
ARQUITETA - CAU Nº A89610-1

FASE: AS BUILT

COORDENADOR(A): NILZIMAR CHAVES

ESCALA: 1/75

FOLHA: 03/19

RESPONSÁVEL: NILZIMAR CHAVES

ARQUIVO: 03-MERIBEL-ARQ-AS BUILT-TP-A-COBERTURA-R06

841 x 594