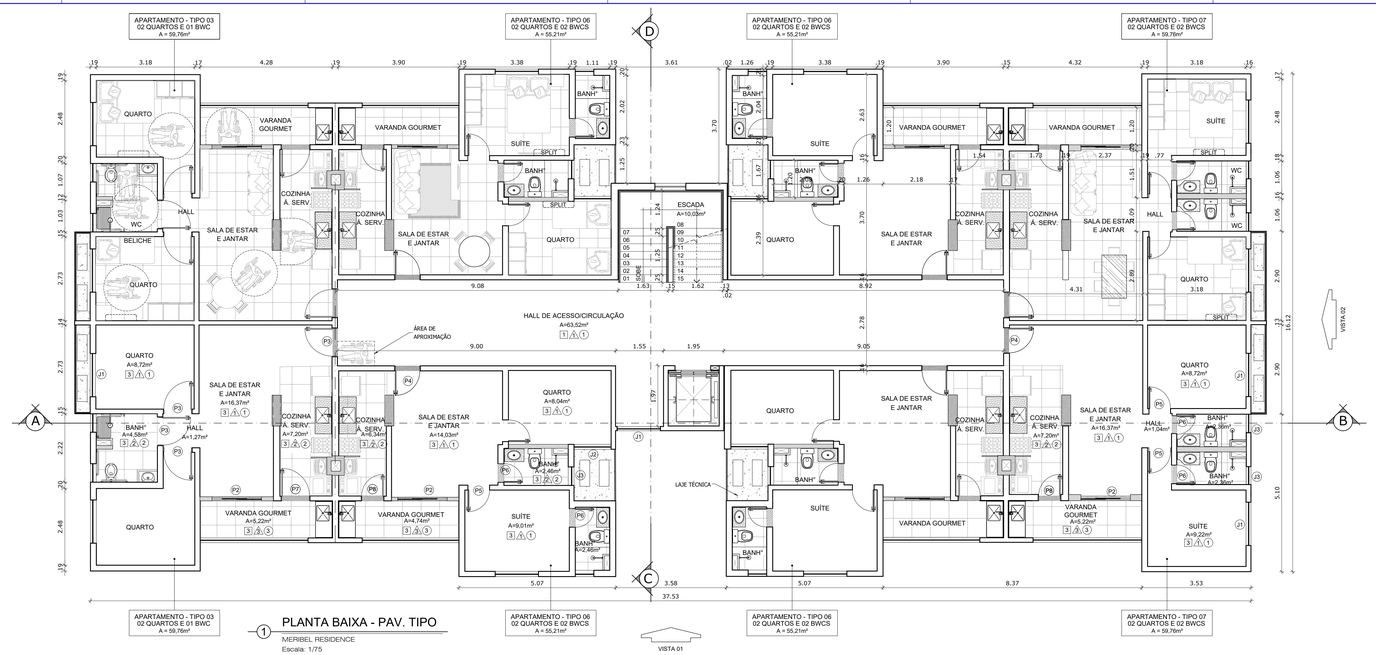

1 PLANTA BAIXA - PAV. TIPO
MERIBEL RESIDENCE
Escala: 1/75

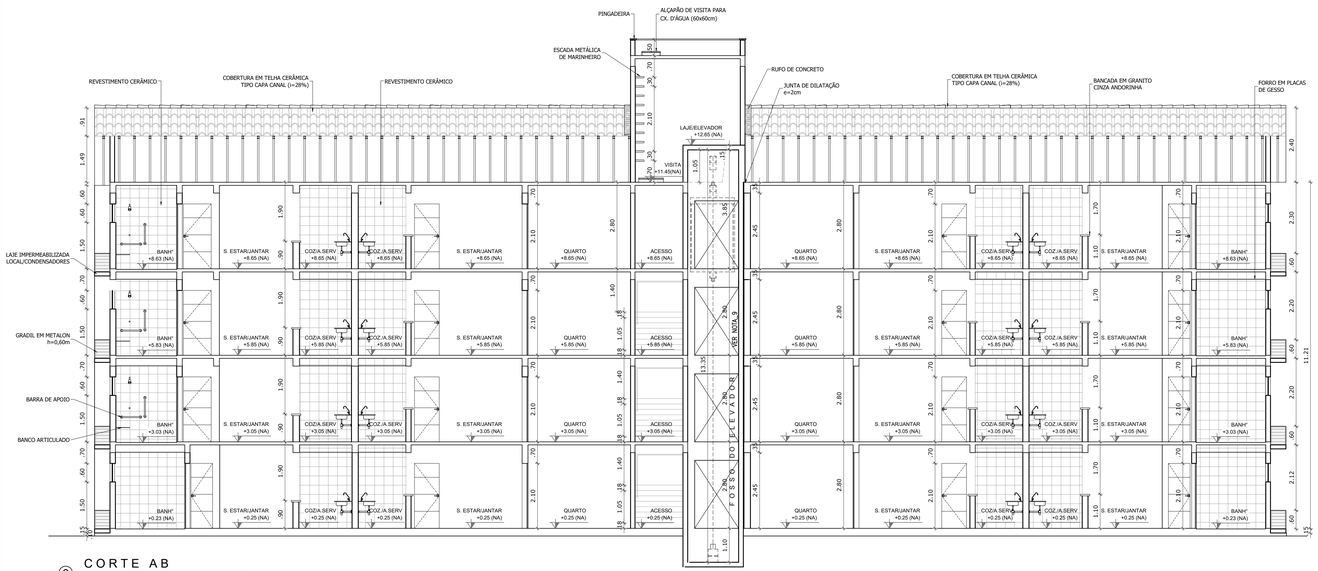

2 CORTE AB
MERIBEL RESIDENCE
Escala: 1/75

QUADRO DE ESPECIFICAÇÕES

N - PISO
1 - PISO CERÂMICO
2 - PISO CIMENTADO LISO
3 - PORCELANATO

/N\ - PAREDE
1 - REVESTIMENTO EM PASTA DE GESSO E PINTURA PVA
2 - REVESTIMENTO CERÂMICO ATÉ O TETO
3 - PINTURA EM TEXTURA ACRÍLICA SOBRE REBOCO DE CIMENTO E AREIA

N - TETO
1 - LAJE REVESTIDA COM PASTA DE GESSO E PINTURA PVA
2 - FORRO EM PLACAS DE GESSO COM PINTURA PVA
3 - LAJE COM PINTURA PVA SOBRE REBOCO DE CIMENTO E AREIA

QUADRO DE ÁREAS

APARTAMENTO	ÁREA ÚTIL	ÁREA CONSTRUÍDA	DESCRIÇÃO
APTO TIPO 3	52,58m²	59,76m²	02 QUARTOS E 01 BWC
APTO TIPO 6	47,08m²	55,21m²	02 QUARTOS E 02 BWCS
APTO TIPO 7	52,49m²	59,76m²	02 QUARTOS E 02 BWCS
ÁREA CONSTRUÍDA TÉRREO	554,16 m²		
ÁREA CONSTUÍDA PAV. TIPO x 3	554,16 m² x 3 PAV. = 1.662,48m²		
ÁREA CONSTRUÍDA DO BLOCO	2.216,64m² (TÉRREO + 3 PAV. TIPO)		
ÁREA CONSTRUÍDA BARRILETE	29,62m²		
ÁREA CONSTRUÍDA CAIXA D'ÁGUA	29,62m²		

LEGENDA
- ALVENARIA ESTRUTURAL
- ALVENARIA VEDAÇÃO

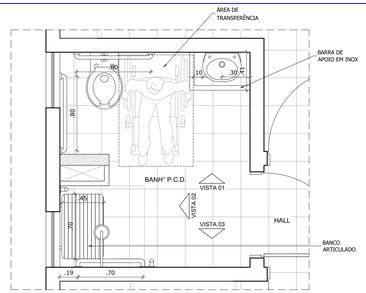

3 DETALHE BANHEIRO P.C.D.
MERIBEL RESIDENCE
Escala: 1/25

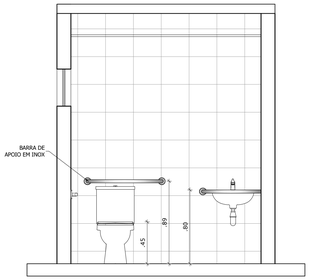

4 VISTA 01
MERIBEL RESIDENCE
Escala: 1/25

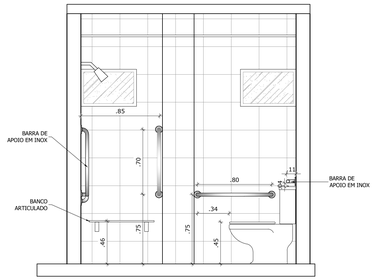

5 VISTA 02
MERIBEL RESIDENCE
Escala: 1/25

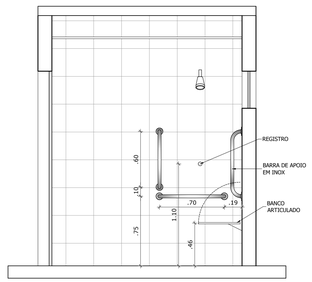

6 VISTA 03
MERIBEL RESIDENCE
Escala: 1/25

QUADRO DE ESQUADRIAS

PORTAS

Nº	DIMENSÕES (m)	TIPO	TÉRREO	TIPO x3	TOTAL
P1	1.40 x 2.10	PORTA DE ABRIR, EM ALUMÍNIO ANODIZADO BRANCO E VIDRO LISO	01	-	01
P2	1.60 x 2.10	PORTA DE CORRER, EM ALUMÍNIO ANODIZADO BRANCO E VIDRO TEMPERADO	08	24	32
P3	0.90 x 2.10	PORTA LISA DE ABRIR, SEMI OCA CAPEADA	-	24	24
P4	0.80 x 2.10	PORTA LISA DE ABRIR, SEMI OCA CAPEADA	08	18	26
P5	0.70 x 2.10	PORTA LISA DE ABRIR, SEMI OCA CAPEADA	16	36	52
P6	0.60 x 2.10	PORTA LISA DE ABRIR, SEMI OCA CAPEADA	16	36	52
P7	0.90 x 2.10	PORTA DE ABRIR, EM ALUMÍNIO ANODIZADO BRANCO VENEZIANADO E VIDRO LISO	-	06	06
P8	0.70 x 2.10	PORTA DE ABRIR, EM ALUMÍNIO ANODIZADO BRANCO VENEZIANADO E VIDRO LISO	08	18	26

JANELAS

Nº	DIMENSÕES (m)	TIPO	PEITORIL (m)	TÉRREO	TIPO x3	TOTAL
J1	1.40 x 1.10	JANELA DE CORRER, EM ALUMÍNIO ANODIZADO BRANCO E VIDRO LISO	1.00	10	33	43
J2	1.20 x 1.10	JANELA DE CORRER, EM ALUMÍNIO ANODIZADO BRANCO E VIDRO LISO	1.00	4	12	16
J3	0.60 x 0.60	BASCULANTE MAXIMA-AR, EM ALUMÍNIO ANODIZADO BRANCO E VIDRO LISO ÂNGULO DE INCLINAÇÃO DA ABERTURA=90°	1.50	16	48	64
J4	1.40 x 1.10	JANELA DE CORRER, EM ALUMÍNIO ANODIZADO BRANCO E VIDRO LISO COM VIDRO SUNLIGHT	1.00	2	06	08

LOUÇAS E METAIS SANITÁRIOS

- BANCADA EM GRANITO CINZA ANDORINHA;
- PEITORIS E SOLEIRAS EM GRANITO CINZA ANDORINHA;
- LOUÇAS BRANCAS;
- TANQUE 20 LITROS EM LOUÇA BRANCA;
- METAIS EM PVC CROMADO;
- DIVISÓRIA COZINHA/ÁREA DE SERVIÇO EM GRANITO CINZA ANDORINHA (0,50 x 0,03 x 1,30m) - APARTAMENTO TIPO 03, 06 E 07;

NOTAS:

1- ESTE PROJETO FOI ELABORADO ATENDENDO AS NORMAS:
NBR 15.575/2013 - EDIFICAÇÕES HABITACIONAIS - DESEMPENHO
NBR 9050/2020 - ACESSIBILIDADE A EDIFICAÇÕES, MOBILIÁRIO, ESPAÇOS E EQUIPAMENTOS URBANOS.

CARIMBO:

CONTROLE DE REVISÕES

Nº	DATA	DESENHISTA	DESCRIÇÃO DAS REVISÕES
06	28/09/2025	JULIANA	as built
05	03/03/2022	SARA	ajuste cobertura
04	14/10/2021	JULIANA	alteração da área construída do apart. tipo 06
03	24/05/2021	JULIANA	indicação das cotas de níveis/alteração do piso da cozinha
02	16/12/2020	SARA	projeto executivo (alteração de área construída do bloco)
01	19/11/2020	SARA	alteração quadro de especificações
00	03/11/2020	MELO	emissão inicial

GRUPO DIMENSÃO

EMPREENDIMENTO:
MERIBEL RESIDENCE
Avenida Nossa Senhora da Vitória, S/Nº, Turu - São Luís-MA

PROJETO:
ARQUITETÔNICO

DIMENSÃO ENGENHARIA

TITULO:
- BLOCO TIPO P.C.D.
- PLANTA BAIXA - PAV. TIPO/CORTE AB
- QUADROS DE ESQUADRIAS - ESPECIFICAÇÕES - DET. BWC P.C.D.

AUTOR DO PROJETO:
NILZIMAR COSTA CHAVES
ARQUITETA - CAU N° A89610-1

FASE: AS BUILT
COORDENADOR(A): NILZIMAR CHAVES
ESCALA: 1/75
FOLHA: 15/19

RESPONSÁVEL: NILZIMAR CHAVES
ARQUIVO: 15-MERIBEL-ARQ-AS BUILT-TP-PCD-TIPO-CRT-AB-R06

1100 x 594